PLANO DE DETALLES - TRAMO SUR DE PISTA
CIRCUITOS CABECERA 02
PLANIMETRÍA DE BALIZAMIENTO
AEROPUERTO INTERNACIONAL ROSARIO
"ISLAS MALVINAS"

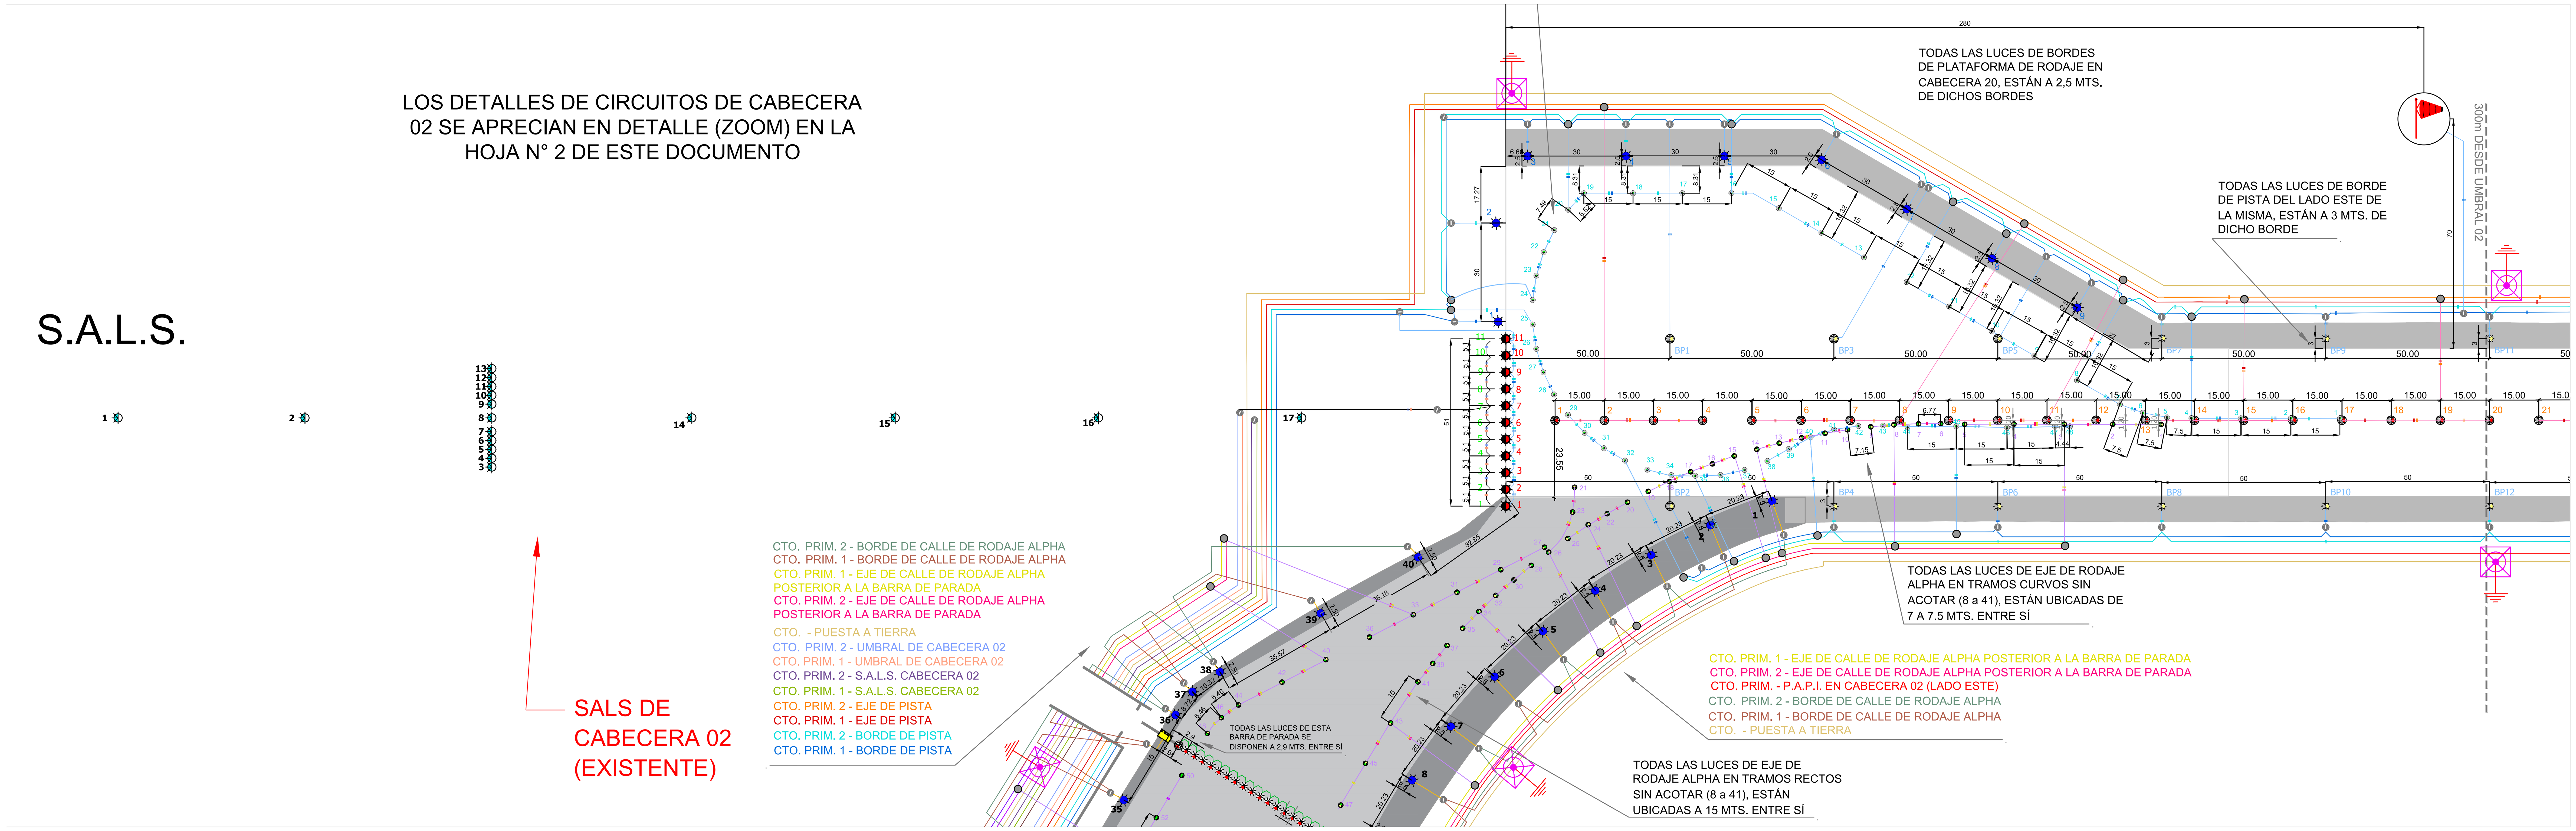

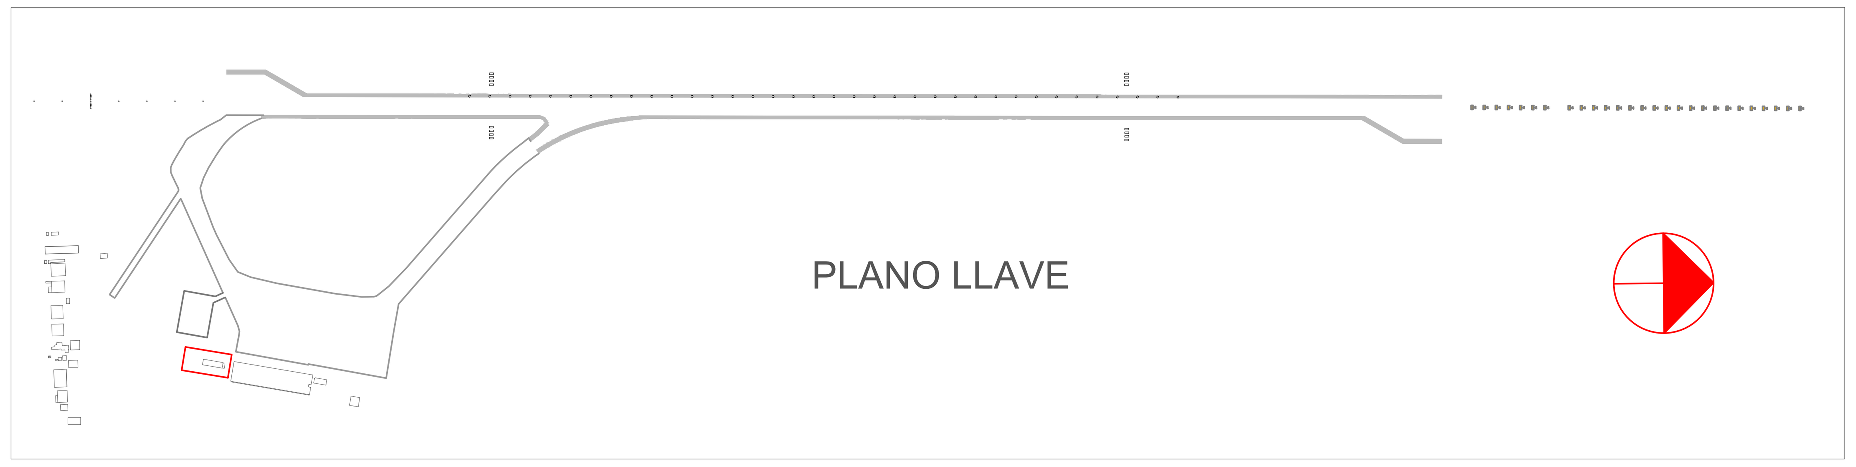

REFERENCIAS GENERALES:

- BALIZA DE EJE DE PISTA BIDIRECCIONAL EMPOTRADA DE ALTA INTENSIDAD COLOR BLANCO 0º / ROJO 180º A LED - MARCA ADB MODELO TIPO RELIANCE RUNWAY CENTERLINE, L-850A(L), WHITE/RED
- BALIZA DE EJE DE PISTA BIDIRECCIONAL EMPOTRADA DE ALTA INTENSIDAD COLOR BLANCO 0º / BLANCO 180º A LED - MARCA ADB MODELO TIPO RELIANCE RUNWAY CENTERLINE, L-850A(L), WHITE/WHITE
- BALIZAS (3) DE ZONA DE TOMA DE CONTACTO UNIDIRECCIONAL EMPOTRADA DE ALTA INTENSIDAD COLOR BLANCO 0º A LED - MARCA ADB MODELO TIPO RELIANCE RUNWAY TOUCHDOWN ZONE, L-850B(L), WHITE
- BALIZA DE BORDE DE PISTA OMNIDIRECCIONAL ELEVADA DE ALTA INTENSIDAD COLOR BLANCO 0º / BLANCO 180º A LED - MARCA ADB MODELO TIPO RELIANCE L-861-SE(L)
- BALIZA DE BORDE DE PISTA BIDIRECCIONAL ELEVADA DE ALTA INTENSIDAD COLOR BLANCO 0º / AMARILLO 180º A LED - MARCA ADB MODELO TIPO RELIANCE RUNWAY EDGE L-861SE(L) - BIDIRECTIONAL SIN CALENTADOR
- BALIZA DE BORDE DE PISTA BIDIRECCIONAL EMPOTRADA DE ALTA INTENSIDAD COLOR BLANCO 0º / AMBAR 180º A LED - MARCA ADB MODELO TIPO RUNWAY EDGE, L-850C(L), WHITE/YELLOW
- BALIZA DE BORDE DE PISTA BIDIRECCIONAL EMPOTRADA DE ALTA INTENSIDAD COLOR BLANCO 0º / BLANCO 180º A LED - MARCA ADB MODELO TIPO RUNWAY EDGE, L-850C(L), WHITE/WHITE
- BALIZA DE EJE DE RODAJE BIIDIRECCIONAL EMPOTRADA DE ALTA INTENSIDAD COLOR VERDE 0º A LED - MARCA ADB MODELO TIPO RELIANCE TAXIWAY CENTERLINE, YELLOW/F-GREEN L-852 C/D
- BALIZA DE BORDES DE RODAJES Y DE PLATAFORMAS OMNIDIRECCIONAL ELEVADA DE ALTA INTENSIDAD COLOR AZUL A LED - MODELO TIPO RELIANCE TAXIWAY EDGE ELEVATED, L-861T(L)
- BALIZA DE EJE DE RODAJE BIDIRECCIONAL EMPOTRADA DE ALTA INTENSIDAD COLOR VERDE 0º / VERDE 180º A LED - MARCA ADB MODELO TIPO RELIANCE TWY CENTERLINE , F-GREEN/F-GREEN L-852 C/D
- BALIZA DE BARRA DE PARADA UNIDIRECCIONAL EMPOTRADA DE ALTA INTENSIDAD COLOR ROJO 0º. BALIZAS EXISTENTES. TIPO L-852S(L)
- BALIZA DE SALIDA RÁPIDA UNIDIRECCIONAL EMPOTRADA DE ALTA INTENSIDAD COLOR AMARILLO 0º A LED - MARCA ADB MODELO TIPO RELIANCE Runway RETIL, Yellow L-850 B (L)
- JUEGO DE BALIZAS (2) DE PROTECCIÓN DE PISTA UNIDIRECCIONAL ELEVADA DE ALTA INTENSIDAD COLOR AMARILLO 0º A LED - EXISTENTE
- BALIZA DE P.A.P.I. UNIDIRECCIONAL ELEVADA DE ALTA INTENSIDAD A LED - MARCA ADB MODELO TIPO PAPI-SC. L-880 (4-BOX) TIPO B
- LUZ DE EJE INDICADOR DE VIENTO OMNIDIRECCIONAL ELEVADA DE ALTA INTENSIDAD A LED - MARCA ADB MODELO TIPO L806 WIND DIRECTION INDICATOR
- BALIZA DE UMBRAL DE PISTA UNIDIRECCIONAL ELEVADA DE ALTA INTENSIDAD COLOR VERDE 0º A LED - MARCA ADB MODELO L-862E(L) GREEN ELEVADA
- BALIZA DE EXTREMO DE PISTA UNIDIRECCIONAL ELEVADA DE ALTA INTENSIDAD COLOR ROJO 0º A LED - MARCA ADB MODELO L-862E(L) RED ELEVADA
- BALIZA DE EJE DE VIRAJE UNIDIRECCIONAL EMPOTRADA DE ALTA INTENSIDAD COLOR VERDE 0º A LED - MARCA ADB MODELO TIPO TAXIWAY CENTERLINE WIDE, F-GREEN L-852 C/D
- FARO DE AERÓDROMO OMNIDIRECCIONAL (YA EXISTENTE)
- FARO DE IDENTIFICACIÓN DE AERÓDROMO MARCA ADB MODELO TIPO L-802A / RBHI - AIRPORT ROTATING BEACON, HIGH-INTENSITY
- BASE L-867 TIPO D DE 16"
- BASE L-867 TIPO D1 DE 12" CON TAPA CIEGA (PARA PASE DOBLE A 180º)

REFERENCIAS CIRCUITOS SECUNDARIOS (ACOMETIDAS A BALIZAS):

- CIRCUITO SECUNDARIO LUCES EJE DE PISTA
- CIRCUITO SECUNDARIO LUCES DE EJE DE CALLES DE RODAJE
- CIRCUITO SECUNDARIO LUCES DE BORDES DE CALLES DE RODAJE Y DE PROTECCIÓN
- CIRCUITO SECUNDARIO LUCES DE BARRAS DE PARADA
- CIRCUITO SECUNDARIO LUCES DE ZONA TOMA DE CONTACTO (TDZ)
- CIRCUITO SECUNDARIO LUCES DE UMBRAL DE PISTA (CABECERA 02)
- CIRCUITO SECUNDARIO LUCES DE UMBRAL DE PISTA (CABECERA 20)
- CIRCUITO SECUNDARIO LUCES DE SISTEMAS P.A.P.I.
- CIRCUITO SECUNDARIO LUCES DE CALLE DE SALIDA RÁPIDA (RETIL)
- CIRCUITO SECUNDARIO LUCES DE BORDES DE PISTA, DE EJES DE DÁRSENAS DE VIRAJE, DE BORDES DE DÁRSENAS DE VIRAJE, DE EXTREMOS DE PISTA Y DE INDICADORES DE DIRECCIÓN DEL VIENTO

NOTA 1: LAS BALIZAS DEL SALS NO IMPLICAN REFERENCIA EN ESTE DOCUMENTO, NI TAMPOCO SE INDICAN SUS CONEXIONADOS (POR PERTENECER A OTRO PROYECTO YA REALIZADO).

NOTA 2: LOS CIRCUITOS DE LUCES DE UMBRAL DE PISTA (CABECERA 02) Y LOS DE LUCES DE BORDES DE PISTA, PROVIENEN DE LOS MISMOS RCC, AUNQUE SE ENCIENDEN DE MODO DIFERIDO.

NOTA 3: LAS BALIZAS DE LAS BARRAS DE PARADA, PROTECCION DE PISTA, BORDE DE PLATAFORMA, BORDE DE RODAJES Y BORDE DE PISTA AZUL SON EXISTENTES Y, DADAS SUS CARACTERISTICAS, NO SERAN REEMPLAZADAS.

REV	FECHA	DESCRIPCIÓN	ELABORÓ
00	06/06/2023	VERSIÓN INICIAL	RD

AEROPUERTO INTERNACIONAL ROSARIO ISLAS MALVINAS

AEROPUERTO INTERNACIONAL ROSARIO "ISLAS MALVINAS"
Rehabilitación Integral Pista 02-20
Balizamiento // CAT III

CIRCUITOS TRAMO SUR DE PISTA
DETALLE CIRCUITOS DE CABECERA 20

LÁMINA: 1/2

1100-AIR-PE-290422

ESCALA: VER PLANO

ELABORÓ Y REVISÓ:	CONTROLÓ Y APROBÓ:	APROBÓ Y ELEVÓ:	APROBÓ:
ING.ROBERTO DADATTO	ING.NICOLAS PONCINO	ING.NICOLAS PONCINO	-----

Provincia de Santa Fe

TODAS LAS LUCES DEL EJE DE PLATAFORMA DE VIRAJE EN TRAMO CURVO SIN ACOTAR (20 a 44), ESTÁN UBICADAS A 7,5 MTS. ENTRE SÍ

PLANO DE DETALLES - TRAMO SUR DE PISTA
CIRCUITOS CABECERA 02
PLANIMETRÍA DE BALIZAMIENTO
AEROPUERTO INTERNACIONAL ROSARIO
"ISLAS MALVINAS"

TODAS LAS LUCES DE BORDES DE PLATAFORMA DE RODAJE EN CABECERA 20, ESTÁN A 2,5 MTS. DE DICHOS BORDES

TODAS LAS LUCES DE BORDE DE PISTA DEL LADO ESTE DE LA MISMA, ESTÁN A 3 MTS. DE DICHO BORDE

TODAS LAS LUCES DE EJE DE RODAJE ALPHA EN TRAMOS CURVOS SIN ACOTAR (8 a 41), ESTÁN UBICADAS DE 7 A 7.5 MTS. ENTRE SÍ

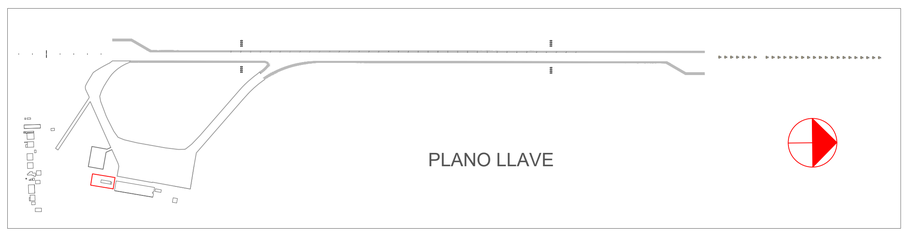

REFERENCIAS CIRCUITOS SECUNDARIOS (ACOMETIDAS A BALIZAS):

- CIRCUITO SECUNDARIO LUCES EJE DE PISTA
- CIRCUITO SECUNDARIO LUCES DE EJE DE CALLES DE RODAJE
- CIRCUITO SECUNDARIO LUCES DE BORDES DE CALLES DE RODAJE Y DE PROTECCIÓN
- CIRCUITO SECUNDARIO LUCES DE BARRAS DE PARADA
- CIRCUITO SECUNDARIO LUCES DE ZONA TOMA DE CONTACTO (TDZ)
- CIRCUITO SECUNDARIO LUCES DE UMBRAL DE PISTA (CABECERA 02)
- CIRCUITO SECUNDARIO LUCES DE UMBRAL DE PISTA (CABECERA 20)
- CIRCUITO SECUNDARIO LUCES DE SISTEMAS P.A.P.I.
- CIRCUITO SECUNDARIO LUCES DE CALLE DE SALIDA RÁPIDA (RETIL)
- CIRCUITO SECUNDARIO LUCES DE BORDES DE PISTA, DE EJES DE DÁRSENAS DE VIRAJE, DE BORDES DE DÁRSENAS DE VIRAJE, DE EXTREMOS DE PISTA Y DE INDICADORES DE DIRECCIÓN DEL VIENTO

NOTA 1: LAS REFERENCIAS DE LUCES Y BALIZAS ESTÁN EN LA PRIMER HOJA DE ESTE DOCUMENTO.

NOTA 2: LAS BALIZAS DE LAS BARRAS DE PARADA, PROTECCION DE PISTA, BORDE DE PLATAFORMA, BORDE DE RODAJES Y BORDE DE PISTA AZUL SON EXISTENTES Y, DADAS SUS CARACTERISTICAS, NO SERAN REEMPLAZADAS.

REV	FECHA	DESCRIPCIÓN	ELABORÓ
00	06/06/2023	VERSIÓN INICIAL	RD

AEROPUERTO INTERNACIONAL ROSARIO ISLAS MALVINAS

AEROPUERTO INTERNACIONAL ROSARIO "ISLAS MALVINAS"
Rehabilitación Integral Pista 02-20
Balizamiento // CAT III

CIRCUITOS TRAMO SUR DE PISTA
DETALLE CIRCUITOS DE CABECERA 20

1100-AIR-PE-290422

LÁMINA: 2/2
ESCALA: VER PLANO

ELABORÓ Y REVISÓ:	CONTROLÓ Y APROBÓ:	APROBÓ Y ELEVÓ:	APROBÓ:
ING.ROBERTO DADATTO	ING.NICOLAS PONCINO	ING.NICOLAS PONCINO	—

Provincia de Santa Fe

PLANO DE DETALLES
CIRCUITOS TRAMO CENTRAL DE PISTA
PLANIMETRÍA DE BALIZAMIENTO
AEROPUERTO INTERNACIONAL ROSARIO
"ISLAS MALVINAS"

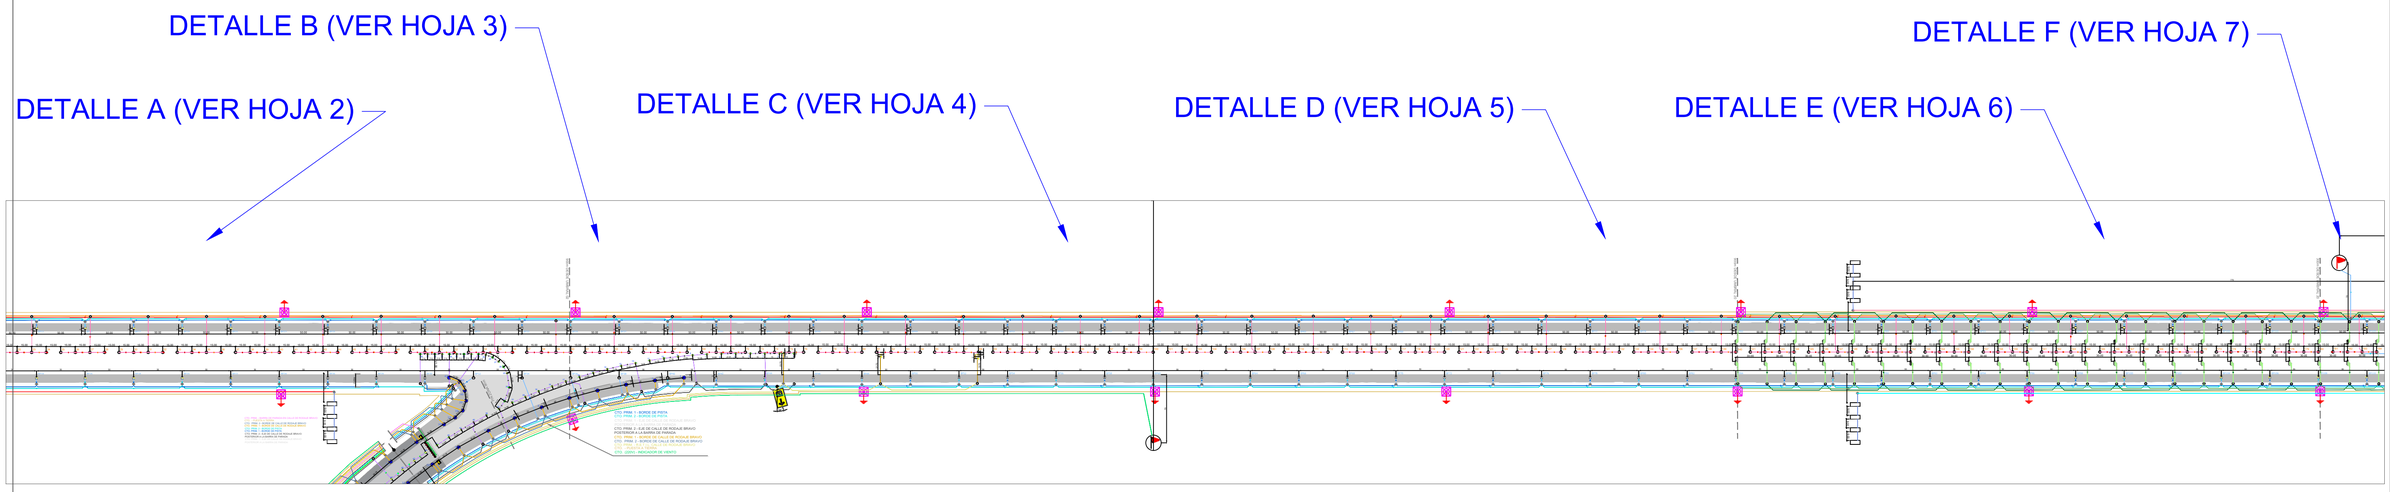

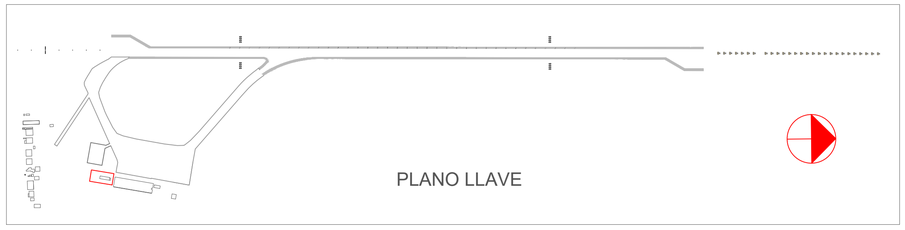

REFERENCIAS GENERALES:

- BALIZA DE EJE DE PISTA BIDIRECCIONAL EMPOTRADA DE ALTA INTENSIDAD COLOR BLANCO 0º / ROJO 180º A LED - MARCA ADB MODELO TIPO RELIANCE RUNWAY CENTERLINE, L-850A(L), WHITE/RED
- BALIZA DE EJE DE PISTA BIDIRECCIONAL EMPOTRADA DE ALTA INTENSIDAD COLOR BLANCO 0º / BLANCO 180º A LED - MARCA ADB MODELO TIPO RELIANCE RUNWAY CENTERLINE, L-850A(L), WHITE/WHITE
- BALIZAS (3) DE ZONA DE TOMA DE CONTACTO UNIDIRECCIONAL EMPOTRADA DE ALTA INTENSIDAD COLOR BLANCO 0º A LED - MARCA ADB MODELO TIPO RELIANCE RUNWAY TOUCHDOWN ZONE, L-850B(L), WHITE
- BALIZA DE BORDE DE PISTA OMNIDIRECCIONAL ELEVADA DE ALTA INTENSIDAD COLOR BLANCO 0º / BLANCO 180º A LED - MARCA ADB MODELO TIPO RELIANCE L-861-SE(L)
- BALIZA DE BORDE DE PISTA BIDIRECCIONAL ELEVADA DE ALTA INTENSIDAD COLOR BLANCO 0º / AMARILLO 180º A LED - MARCA ADB MODELO TIPO RELIANCE RUNWAY EDGE L-861SE(L) - BIDIRECTIONAL SIN CALENTADOR
- BALIZA DE BORDE DE PISTA BIDIRECCIONAL EMPOTRADA DE ALTA INTENSIDAD COLOR BLANCO 0º / AMBAR 180º A LED - MARCA ADB MODELO TIPO RUNWAY EDGE, L-850C(L), WHITE/YELLOW
- BALIZA DE BORDE DE PISTA BIDIRECCIONAL EMPOTRADA DE ALTA INTENSIDAD COLOR BLANCO 0º / BLANCO 180º A LED - MARCA ADB MODELO TIPO RUNWAY EDGE, L-850C(L), WHITE/WHITE
- BALIZA DE EJE DE RODAJE BIIDIRECCIONAL EMPOTRADA DE ALTA INTENSIDAD COLOR VERDE 0º A LED - MARCA ADB MODELO TIPO RELIANCE TAXIWAY CENTERLINE, YELLOW/F-GREEN L-852 C/D
- BALIZA DE BORDES DE RODAJES Y DE PLATAFORMAS OMNIDIRECCIONAL ELEVADA DE ALTA INTENSIDAD COLOR AZUL A LED - MODELO TIPO RELIANCE TAXIWAY EDGE ELEVATED, L-861T(L)
- BALIZA DE EJE DE RODAJE BIDIRECCIONAL EMPOTRADA DE ALTA INTENSIDAD COLOR VERDE 0º / VERDE 180º A LED - MARCA ADB MODELO TIPO RELIANCE TWY CENTERLINE , F-GREEN/F-GREEN L-852 C/D
- BALIZA DE BARRA DE PARADA UNIDIRECCIONAL EMPOTRADA DE ALTA INTENSIDAD COLOR ROJO 0º. BALIZAS EXISTENTES. TIPO L-852S(L)
- BALIZA DE SALIDA RÁPIDA UNIDIRECCIONAL EMPOTRADA DE ALTA INTENSIDAD COLOR AMARILLO 0º A LED - MARCA ADB MODELO TIPO RELIANCE Runway RETIL, Yellow L-850 B (L)
- JUEGO DE BALIZAS (2) DE PROTECCIÓN DE PISTA UNIDIRECCIONAL ELEVADA DE ALTA INTENSIDAD COLOR AMARILLO 0º A LED - EXISTENTE
- BALIZA DE P.A.P.I. UNIDIRECCIONAL ELEVADA DE ALTA INTENSIDAD A LED - MARCA ADB MODELO TIPO PAPI-SC. L-880 (4-BOX) TIPO B
- LUZ DE EJE INDICADOR DE VIENTO OMNIDIRECCIONAL ELEVADA DE ALTA INTENSIDAD A LED - MARCA ADB MODELO TIPO L806 WIND DIRECTION INDICATOR
- BALIZA DE UMBRAL DE PISTA UNIDIRECCIONAL ELEVADA DE ALTA INTENSIDAD COLOR VERDE 0º A LED - MARCA ADB MODELO L-862E(L) GREEN ELEVADA
- BALIZA DE EXTREMO DE PISTA UNIDIRECCIONAL ELEVADA DE ALTA INTENSIDAD COLOR ROJO 0º A LED - MARCA ADB MODELO L-862E(L) RED ELEVADA
- BALIZA DE EJE DE VIRAJE UNIDIRECCIONAL EMPOTRADA DE ALTA INTENSIDAD COLOR VERDE 0º A LED - MARCA ADB MODELO TIPO TAXIWAY CENTERLINE WIDE, F-GREEN L-852 C/D
- FARO DE AERÓDROMO OMNIDIRECCIONAL (YA EXISTENTE)
- FARO DE IDENTIFICACIÓN DE AERÓDROMO MARCA ADB MODELO TIPO L-802A / RBHI - AIRPORT ROTATING BEACON, HIGH-INTENSITY
- BASE L-867 TIPO D DE 16"
- BASE L-867 TIPO D1 DE 12" CON TAPA CIEGA (PARA PASE DOBLE A 180º)

REFERENCIAS CIRCUITOS SECUNDARIOS (ACOMETIDAS A BALIZAS):

- CIRCUITO SECUNDARIO LUCES EJE DE PISTA
- CIRCUITO SECUNDARIO LUCES DE EJE DE CALLES DE RODAJE
- CIRCUITO SECUNDARIO LUCES DE BORDES DE CALLES DE RODAJE Y DE PROTECCIÓN
- CIRCUITO SECUNDARIO LUCES DE BARRAS DE PARADA
- CIRCUITO SECUNDARIO LUCES DE ZONA TOMA DE CONTACTO (TDZ)
- CIRCUITO SECUNDARIO LUCES DE UMBRAL DE PISTA (CABECERA 02)
- CIRCUITO SECUNDARIO LUCES DE UMBRAL DE PISTA (CABECERA 20)
- CIRCUITO SECUNDARIO LUCES DE SISTEMAS P.A.P.I.
- CIRCUITO SECUNDARIO LUCES DE CALLE DE SALIDA RÁPIDA (RETIL)
- CIRCUITO SECUNDARIO LUCES DE BORDES DE PISTA, DE EJES DE DÁRSENAS DE VIRAJE, DE BORDES DE DÁRSENAS DE VIRAJE, DE EXTREMOS DE PISTA Y DE INDICADORES DE DIRECCIÓN DEL VIENTO

NOTA 1:
- SE DETALLAN LOS TRAMOS DE LA PISTA CONSIDERADOS DE MAYOR RELEVANCIA.
- EN EL RESTO DEL TRAMO CENTRAL DE LA PISTA, EL EMPLAZAMIENTO DE BALIZAS RESPETA LOS MISMOS CRITERIOS QUE LOS VISUALIZADOS EN LOS DETALLES.

NOTA 2: LAS BALIZAS DE LAS BARRAS DE PARADA, PROTECCION DE PISTA, BORDE DE PLATAFORMA, BORDE DE RODAJES Y BORDE DE PISTA AZUL SON EXISTENTES Y, DADAS SUS CARACTERISTICAS, NO SERAN REEMPLAZADAS.

REV	FECHA	DESCRIPCIÓN	ELABORÓ
00	06/06/2023	VERSIÓN INICIAL	RD

AEROPUERTO INTERNACIONAL ROSARIO ISLAS MALVINAS

AEROPUERTO INTERNACIONAL ROSARIO "ISLAS MALVINAS"
Rehabilitación Integral Pista 02-20
Balizamiento // CAT III

PLANO DE DETALLES
CIRCUITOS TRAMO CENTRAL DE PISTA

LÁMINA: 1/7
ESCALA: VER PLANO
1100-AIR-PE-290422

ELABORÓ Y REVISÓ:	CONTROLÓ Y APROBÓ:	APROBÓ Y ELEVÓ:	FECHA:
ING.ROBERTO DADATTO	ING.NICOLAS PONCINO	ING.NICOLAS PONCINO	—

Provincia de Santa Fe

PLANO DE DETALLES
CIRCUITOS TRAMO CENTRAL DE PISTA
PLANIMETRÍA DE BALIZAMIENTO
AEROPUERTO INTERNACIONAL ROSARIO
"ISLAS MALVINAS"

DETALLE A

REFERENCIAS CIRCUITOS SECUNDARIOS (ACOMETIDAS A BALIZAS):

- CIRCUITO SECUNDARIO LUCES EJE DE PISTA
- CIRCUITO SECUNDARIO LUCES DE EJE DE CALLES DE RODAJE
- CIRCUITO SECUNDARIO LUCES DE BORDES DE CALLES DE RODAJE Y DE PROTECCIÓN
- CIRCUITO SECUNDARIO LUCES DE BARRAS DE PARADA
- CIRCUITO SECUNDARIO LUCES DE ZONA TOMA DE CONTACTO (TDZ)
- CIRCUITO SECUNDARIO LUCES DE UMBRAL DE PISTA (CABECERA 02)
- CIRCUITO SECUNDARIO LUCES DE UMBRAL DE PISTA (CABECERA 20)
- CIRCUITO SECUNDARIO LUCES DE SISTEMAS P.A.P.I.
- CIRCUITO SECUNDARIO LUCES DE CALLE DE SALIDA RÁPIDA (RETIL)
- CIRCUITO SECUNDARIO LUCES DE BORDES DE PISTA, DE EJES DE DÁRSENAS DE VIRAJE, DE BORDES DE DÁRSENAS DE VIRAJE, DE EXTREMOS DE PISTA Y DE INDICADORES DE DIRECCIÓN DEL VIENTO

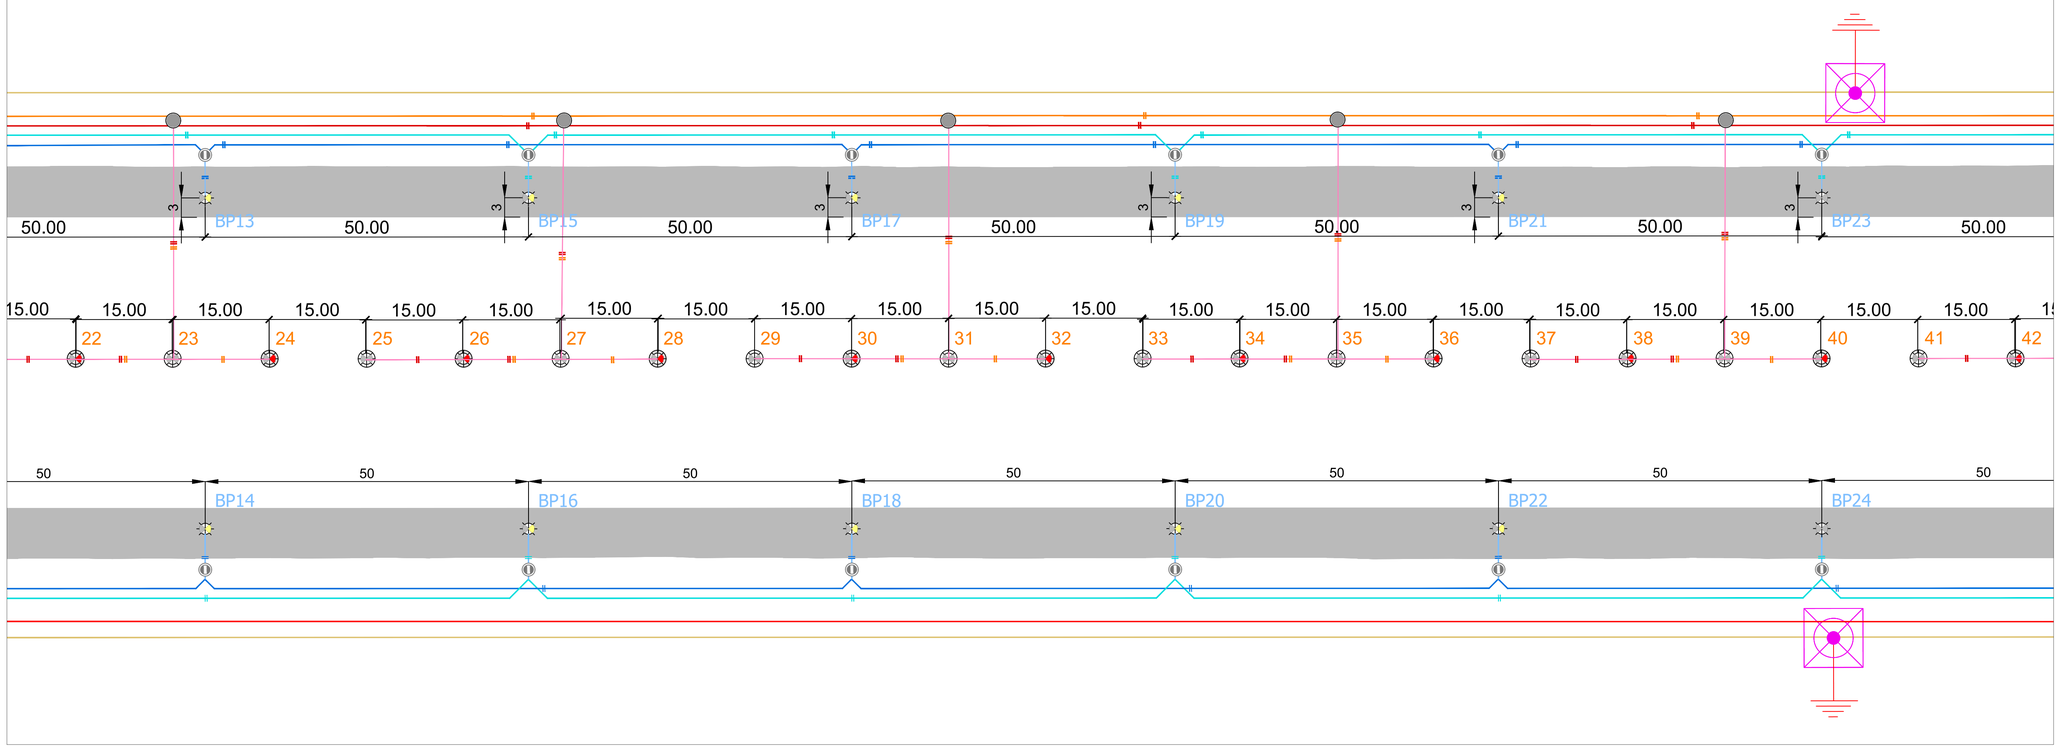

REFERENCIAS GENERALES:

- BALIZA DE EJE DE PISTA BIDIRECCIONAL EMPOTRADA DE ALTA INTENSIDAD COLOR BLANCO 0º / ROJO 180º A LED - MARCA ADB MODELO TIPO RELIANCE RUNWAY CENTERLINE, L-850A(L), WHITE/RED
- BALIZA DE EJE DE PISTA BIDIRECCIONAL EMPOTRADA DE ALTA INTENSIDAD COLOR BLANCO 0º / BLANCO 180º A LED - MARCA ADB MODELO TIPO RELIANCE RUNWAY CENTERLINE, L-850A(L), WHITE/WHITE
- BALIZAS (3) DE ZONA DE TOMA DE CONTACTO UNIDIRECCIONAL EMPOTRADA DE ALTA INTENSIDAD COLOR BLANCO 0º A LED - MARCA ADB MODELO TIPO RELIANCE RUNWAY TOUCHDOWN ZONE, L-850B(L), WHITE
- BALIZA DE BORDE DE PISTA OMNIDIRECCIONAL ELEVADA DE ALTA INTENSIDAD COLOR BLANCO 0º / BLANCO 180º A LED - MARCA ADB MODELO TIPO RELIANCE L-861-SE(L)
- BALIZA DE BORDE DE PISTA BIDIRECCIONAL ELEVADA DE ALTA INTENSIDAD COLOR BLANCO 0º / AMARILLO 180º A LED - MARCA ADB MODELO TIPO RELIANCE RUNWAY EDGE L-861SE(L) - BIDIRECTIONAL SIN CALENTADOR
- BALIZA DE BORDE DE PISTA BIDIRECCIONAL EMPOTRADA DE ALTA INTENSIDAD COLOR BLANCO 0º / AMBAR 180º A LED - MARCA ADB MODELO TIPO RUNWAY EDGE, L-850C(L), WHITE/YELLOW
- BALIZA DE BORDE DE PISTA BIDIRECCIONAL EMPOTRADA DE ALTA INTENSIDAD COLOR BLANCO 0º / BLANCO 180º A LED - MARCA ADB MODELO TIPO RUNWAY EDGE, L-850C(L), WHITE/WHITE
- BALIZA DE EJE DE RODAJE BIIDIRECCIONAL EMPOTRADA DE ALTA INTENSIDAD COLOR VERDE 0º A LED - MARCA ADB MODELO TIPO RELIANCE TAXIWAY CENTERLINE, YELLOW/F-GREEN L-852 C/D
- BALIZA DE BORDES DE RODAJES Y DE PLATAFORMAS OMNIDIRECCIONAL ELEVADA DE ALTA INTENSIDAD COLOR AZUL A LED - MODELO TIPO RELIANCE TAXIWAY EDGE ELEVATED, L-861T(L)
- BALIZA DE EJE DE RODAJE BIDIRECCIONAL EMPOTRADA DE ALTA INTENSIDAD COLOR VERDE 0º / VERDE 180º A LED - MARCA ADB MODELO TIPO RELIANCE TWY CENTERLINE , F-GREEN/F-GREEN L-852 C/D
- BALIZA DE BARRA DE PARADA UNIDIRECCIONAL EMPOTRADA DE ALTA INTENSIDAD COLOR ROJO 0º. BALIZAS EXISTENTES. TIPO L-852S(L)
- BALIZA DE SALIDA RÁPIDA UNIDIRECCIONAL EMPOTRADA DE ALTA INTENSIDAD COLOR AMARILLO 0º A LED - MARCA ADB MODELO TIPO RELIANCE Runway RETIL, Yellow L-850 B (L)
- JUEGO DE BALIZAS (2) DE PROTECCIÓN DE PISTA UNIDIRECCIONAL ELEVADA DE ALTA INTENSIDAD COLOR AMARILLO 0º A LED - EXISTENTE
- BALIZA DE P.A.P.I. UNIDIRECCIONAL ELEVADA DE ALTA INTENSIDAD A LED - MARCA ADB MODELO TIPO PAPI-SC. L-880 (4-BOX) TIPO B
- LUZ DE EJE INDICADOR DE VIENTO OMNIDIRECCIONAL ELEVADA DE ALTA INTENSIDAD A LED - MARCA ADB MODELO TIPO L806 WIND DIRECTION INDICATOR
- BALIZA DE UMBRAL DE PISTA UNIDIRECCIONAL ELEVADA DE ALTA INTENSIDAD COLOR VERDE 0º A LED - MARCA ADB MODELO L-862E(L) GREEN ELEVADA
- BALIZA DE EXTREMO DE PISTA UNIDIRECCIONAL ELEVADA DE ALTA INTENSIDAD COLOR ROJO 0º A LED - MARCA ADB MODELO L-862E(L) RED ELEVADA
- BALIZA DE EJE DE VIRAJE UNIDIRECCIONAL EMPOTRADA DE ALTA INTENSIDAD COLOR VERDE 0º A LED - MARCA ADB MODELO TIPO TAXIWAY CENTERLINE WIDE, F-GREEN L-852 C/D
- FARO DE AERÓDROMO OMNIDIRECCIONAL (YA EXISTENTE)
- FARO DE IDENTIFICACIÓN DE AERÓDROMO MARCA ADB MODELO TIPO L-802A / RBHI - AIRPORT ROTATING BEACON, HIGH-INTENSITY
- BASE L-867 TIPO D DE 16"
- BASE L-867 TIPO D1 DE 12" CON TAPA CIEGA (PARA PASE DOBLE A 180º)

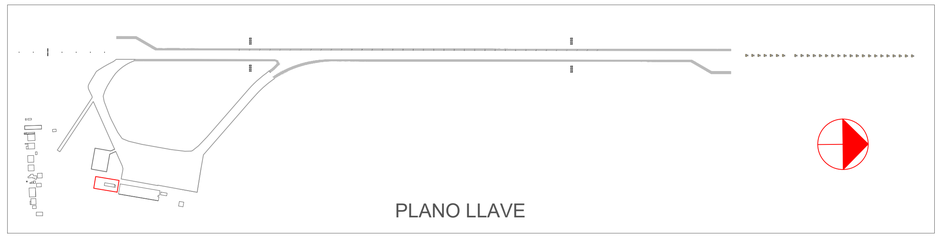

NOTA 1:
- SE DETALLAN LOS TRAMOS DE LA PISTA CONSIDERADOS DE MAYOR RELEVANCIA.
- EN EL RESTO DEL TRAMO CENTRAL DE LA PISTA, EL EMPLAZAMIENTO DE BALIZAS RESPETA LOS MISMOS CRITERIOS QUE LOS VISUALIZADOS EN LOS DETALLES.
- PARA LAS REFERENCIAS DE CIRCUITOS SECUNDARIOS, REFERIRSE A LA HOJA N°1

NOTA 2: LAS BALIZAS DE LAS BARRAS DE PARADA, PROTECCION DE PISTA, BORDE DE PLATAFORMA, BORDE DE RODAJES Y BORDE DE PISTA AZUL SON EXISTENTES Y, DADAS SUS CARACTERISTICAS, NO SERAN REEMPLAZADAS.

REV	FECHA	DESCRIPCIÓN	ELABORÓ
00	06/06/2023	VERSIÓN INICIAL	RD

AEROPUERTO INTERNACIONAL ROSARIO
ISLAS MALVINAS

AEROPUERTO INTERNACIONAL ROSARIO "ISLAS MALVINAS"
Rehabilitación Integral Pista 02-20
Balizamiento // CAT III

PLANO DE DETALLES
CIRCUITOS TRAMO CENTRAL DE PISTA

1100-AIR-PE-290422

LÁMINA: 2/7
ESCALA: VER PLANO

ELABORÓ Y REVISÓ:	CONTROLÓ Y APROBÓ:	APROBÓ Y ELEVÓ:	APROBÓ:
ING.ROBERTO DADATTO	ING.NICOLAS PONCINO	ING.NICOLAS PONCINO	

Provincia de Santa Fe

PLANO DE DETALLES
CIRCUITOS TRAMO CENTRAL DE PISTA
PLANIMETRÍA DE BALIZAMIENTO
AEROPUERTO INTERNACIONAL ROSARIO
"ISLAS MALVINAS"

DETALLE B

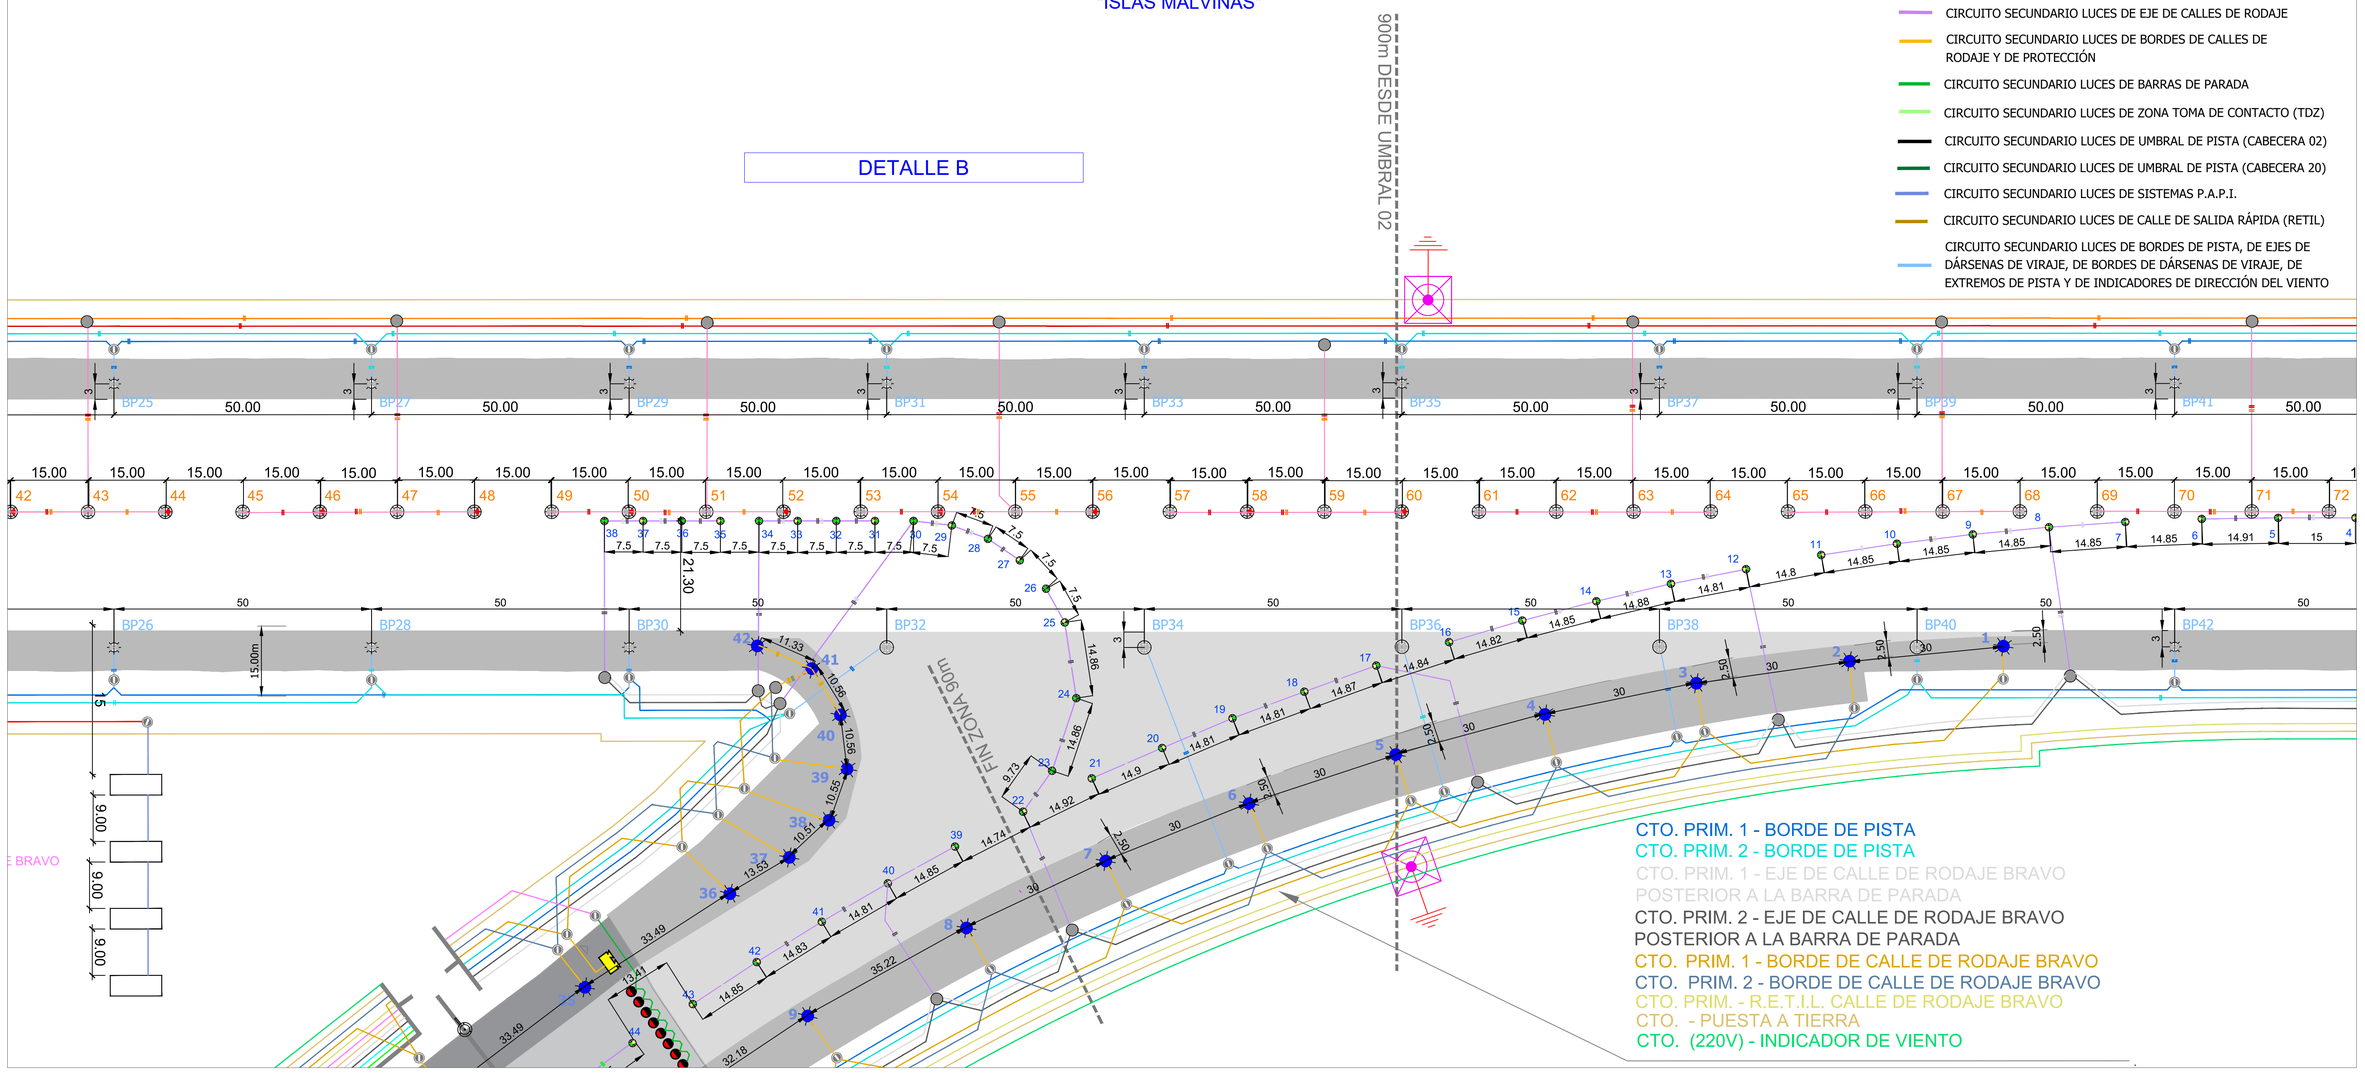

REFERENCIAS CIRCUITOS SECUNDARIOS (ACOMETIDAS A BALIZAS):

- CIRCUITO SECUNDARIO LUCES EJE DE PISTA
- CIRCUITO SECUNDARIO LUCES DE EJE DE CALLES DE RODAJE
- CIRCUITO SECUNDARIO LUCES DE BORDES DE CALLES DE RODAJE Y DE PROTECCIÓN
- CIRCUITO SECUNDARIO LUCES DE BARRAS DE PARADA
- CIRCUITO SECUNDARIO LUCES DE ZONA TOMA DE CONTACTO (TDZ)
- CIRCUITO SECUNDARIO LUCES DE UMBRAL DE PISTA (CABECERA 02)
- CIRCUITO SECUNDARIO LUCES DE UMBRAL DE PISTA (CABECERA 20)
- CIRCUITO SECUNDARIO LUCES DE SISTEMAS P.A.P.I.
- CIRCUITO SECUNDARIO LUCES DE CALLE DE SALIDA RÁPIDA (RETIL)
- CIRCUITO SECUNDARIO LUCES DE BORDES DE PISTA, DE EJES DE DÁRSENAS DE VIRAJE, DE BORDES DE DÁRSENAS DE VIRAJE, DE EXTREMOS DE PISTA Y DE INDICADORES DE DIRECCIÓN DEL VIENTO

REFERENCIAS GENERALES:

- BALIZA DE EJE DE PISTA BIDIRECCIONAL EMPOTRADA DE ALTA INTENSIDAD COLOR BLANCO 0º / ROJO 180º A LED - MARCA ADB MODELO TIPO RELIANCE RUNWAY CENTERLINE, L-850A(L), WHITE/RED
- BALIZA DE EJE DE PISTA BIDIRECCIONAL EMPOTRADA DE ALTA INTENSIDAD COLOR BLANCO 0º / BLANCO 180º A LED - MARCA ADB MODELO TIPO RELIANCE RUNWAY CENTERLINE, L-850A(L), WHITE/WHITE
- BALIZAS (3) DE ZONA DE TOMA DE CONTACTO UNIDIRECCIONAL EMPOTRADA DE ALTA INTENSIDAD COLOR BLANCO 0º A LED - MARCA ADB MODELO TIPO RELIANCE RUNWAY TOUCHDOWN ZONE, L-850B(L), WHITE
- BALIZA DE BORDE DE PISTA OMNIDIRECCIONAL ELEVADA DE ALTA INTENSIDAD COLOR BLANCO 0º / BLANCO 180º A LED - MARCA ADB MODELO TIPO RELIANCE L-861-SE(L)
- BALIZA DE BORDE DE PISTA BIDIRECCIONAL ELEVADA DE ALTA INTENSIDAD COLOR BLANCO 0º / AMARILLO 180º A LED - MARCA ADB MODELO TIPO RELIANCE RUNWAY EDGE L-861SE(L) - BIDIRECTIONAL SIN CALENTADOR
- BALIZA DE BORDE DE PISTA BIDIRECCIONAL EMPOTRADA DE ALTA INTENSIDAD COLOR BLANCO 0º / AMBAR 180º A LED - MARCA ADB MODELO TIPO RUNWAY EDGE, L-850C(L), WHITE/YELLOW
- BALIZA DE BORDE DE PISTA BIDIRECCIONAL EMPOTRADA DE ALTA INTENSIDAD COLOR BLANCO 0º / BLANCO 180º A LED - MARCA ADB MODELO TIPO RUNWAY EDGE, L-850C(L), WHITE/WHITE
- BALIZA DE EJE DE RODAJE BIIDIRECCIONAL EMPOTRADA DE ALTA INTENSIDAD COLOR VERDE 0º A LED - MARCA ADB MODELO TIPO RELIANCE TAXIWAY CENTERLINE, YELLOW/F-GREEN L-852 C/D
- BALIZA DE BORDES DE RODAJES Y DE PLATAFORMAS OMNIDIRECCIONAL ELEVADA DE ALTA INTENSIDAD COLOR AZUL A LED - MODELO TIPO RELIANCE TAXIWAY EDGE ELEVATED, L-861T(L)
- BALIZA DE EJE DE RODAJE BIDIRECCIONAL EMPOTRADA DE ALTA INTENSIDAD COLOR VERDE 0º / VERDE 180º A LED - MARCA ADB MODELO TIPO RELIANCE TWY CENTERLINE , F-GREEN/F-GREEN L-852 C/D
- BALIZA DE BARRA DE PARADA UNIDIRECCIONAL EMPOTRADA DE ALTA INTENSIDAD COLOR ROJO 0º. BALIZAS EXISTENTES. TIPO L-852S(L)
- BALIZA DE SALIDA RÁPIDA UNIDIRECCIONAL EMPOTRADA DE ALTA INTENSIDAD COLOR AMARILLO 0º A LED - MARCA ADB MODELO TIPO RELIANCE Runway RETIL, Yellow L-850 B (L)
- JUEGO DE BALIZAS (2) DE PROTECCIÓN DE PISTA UNIDIRECCIONAL ELEVADA DE ALTA INTENSIDAD COLOR AMARILLO 0º A LED - EXISTENTE
- BALIZA DE P.A.P.I. UNIDIRECCIONAL ELEVADA DE ALTA INTENSIDAD A LED - MARCA ADB MODELO TIPO PAPI-SC. L-880 (4-BOX) TIPO B
- LUZ DE EJE INDICADOR DE VIENTO OMNIDIRECCIONAL ELEVADA DE ALTA INTENSIDAD A LED - MARCA ADB MODELO TIPO L806 WIND DIRECTION INDICATOR
- BALIZA DE UMBRAL DE PISTA UNIDIRECCIONAL ELEVADA DE ALTA INTENSIDAD COLOR VERDE 0º A LED - MARCA ADB MODELO L-862E(L) GREEN ELEVADA
- BALIZA DE EXTREMO DE PISTA UNIDIRECCIONAL ELEVADA DE ALTA INTENSIDAD COLOR ROJO 0º A LED - MARCA ADB MODELO L-862E(L) RED ELEVADA
- BALIZA DE EJE DE VIRAJE UNIDIRECCIONAL EMPOTRADA DE ALTA INTENSIDAD COLOR VERDE 0º A LED - MARCA ADB MODELO TIPO TAXIWAY CENTERLINE WIDE, F-GREEN L-852 C/D
- FARO DE AERÓDROMO OMNIDIRECCIONAL (YA EXISTENTE)
- FARO DE IDENTIFICACIÓN DE AERÓDROMO MARCA ADB MODELO TIPO L-802A / RBHI - AIRPORT ROTATING BEACON, HIGH-INTENSITY
- BASE L-867 TIPO D DE 16"
- BASE L-867 TIPO D1 DE 12" CON TAPA CIEGA (PARA PASE DOBLE A 180º)

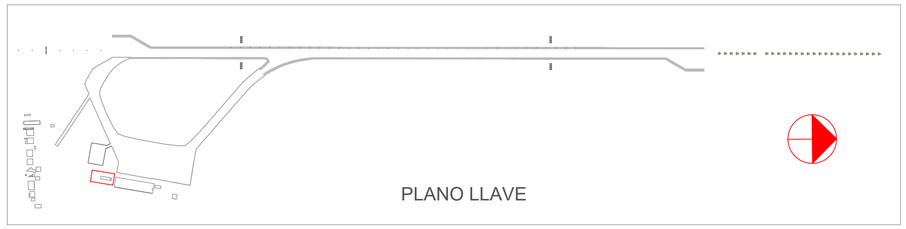

NOTA 1:
- SE DETALLAN LOS TRAMOS DE LA PISTA CONSIDERADOS DE MAYOR RELEVANCIA.
- EN EL RESTO DEL TRAMO CENTRAL DE LA PISTA, EL EMPLAZAMIENTO DE BALIZAS RESPETA LOS MISMOS CRITERIOS QUE LOS VISUALIZADOS EN LOS DETALLES.
- PARA LAS REFERENCIAS DE CIRCUITOS SECUNDARIOS, REFERIRSE A LA HOJA N°1

NOTA 2: LAS BALIZAS DE LAS BARRAS DE PARADA, PROTECCION DE PISTA, BORDE DE PLATAFORMA, BORDE DE RODAJES Y BORDE DE PISTA AZUL SON EXISTENTES Y, DADAS SUS CARACTERISTICAS, NO SERAN REEMPLAZADAS.

REV	FECHA	DESCRIPCIÓN	ELABORÓ
00	06/06/2023	VERSIÓN INICIAL	RD

AEROPUERTO INTERNACIONAL ROSARIO ISLAS MALVINAS

AEROPUERTO INTERNACIONAL ROSARIO "ISLAS MALVINAS"
Rehabilitación Integral Pista 02-20
Balizamiento // CAT III

PLANO DE DETALLES CIRCUITOS TRAMO CENTRAL DE PISTA

LÁMINA: 3/7
ESCALA: VER PLANO
1100-AIR-PE-290422

ELABORÓ Y REVISÓ:	CONTROLÓ Y APROBÓ:	APROBÓ Y ELEVÓ:	ANEXO:
ING.ROBERTO DADATTO	ING.NICOLAS PONCINO	ING.NICOLAS PONCINO	—

PLANO DE DETALLES
CIRCUITOS TRAMO CENTRAL DE PISTA
PLANIMETRÍA DE BALIZAMIENTO
AEROPUERTO INTERNACIONAL ROSARIO
"ISLAS MALVINAS"

REFERENCIAS CIRCUITOS SECUNDARIOS (ACOMETIDAS A BALIZAS):

- CIRCUITO SECUNDARIO LUCES EJE DE PISTA
- CIRCUITO SECUNDARIO LUCES DE EJE DE CALLES DE RODAJE
- CIRCUITO SECUNDARIO LUCES DE BORDES DE CALLES DE RODAJE Y DE PROTECCIÓN
- CIRCUITO SECUNDARIO LUCES DE BARRAS DE PARADA
- CIRCUITO SECUNDARIO LUCES DE ZONA TOMA DE CONTACTO (TDZ)
- CIRCUITO SECUNDARIO LUCES DE UMBRAL DE PISTA (CABECERA 02)
- CIRCUITO SECUNDARIO LUCES DE UMBRAL DE PISTA (CABECERA 20)
- CIRCUITO SECUNDARIO LUCES DE SISTEMAS P.A.P.I.
- CIRCUITO SECUNDARIO LUCES DE CALLE DE SALIDA RÁPIDA (RETIL)
- CIRCUITO SECUNDARIO LUCES DE BORDES DE PISTA, DE EJES DE DÁRSENAS DE VIRAJE, DE BORDES DE DÁRSENAS DE VIRAJE, DE EXTREMOS DE PISTA Y DE INDICADORES DE DIRECCIÓN DEL VIENTO

DETALLE C

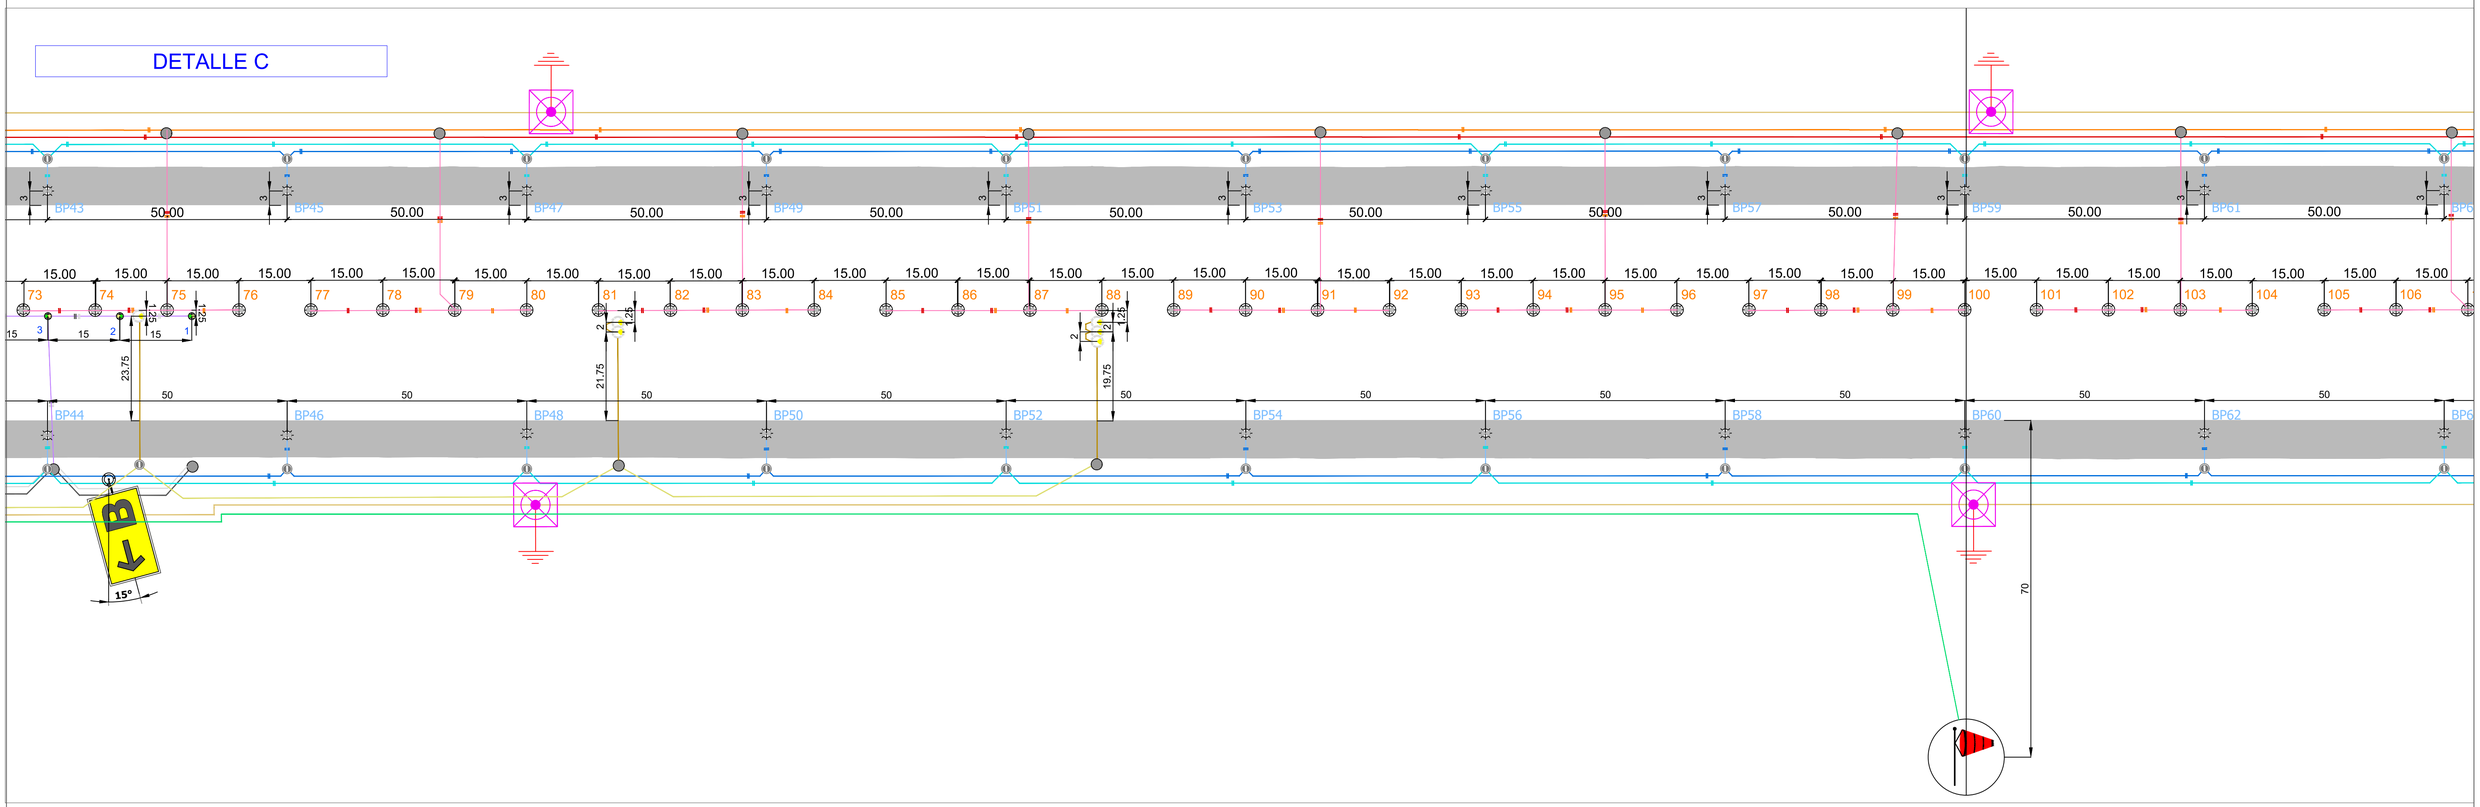

REFERENCIAS GENERALES:

- BALIZA DE EJE DE PISTA BIDIRECCIONAL EMPOTRADA DE ALTA INTENSIDAD COLOR BLANCO 0º / ROJO 180º A LED - MARCA ADB MODELO TIPO RELIANCE RUNWAY CENTERLINE, L-850A(L), WHITE/RED
- BALIZA DE EJE DE PISTA BIDIRECCIONAL EMPOTRADA DE ALTA INTENSIDAD COLOR BLANCO 0º / BLANCO 180º A LED - MARCA ADB MODELO TIPO RELIANCE RUNWAY CENTERLINE, L-850A(L), WHITE/WHITE
- BALIZAS (3) DE ZONA DE TOMA DE CONTACTO UNIDIRECCIONAL EMPOTRADA DE ALTA INTENSIDAD COLOR BLANCO 0º A LED - MARCA ADB MODELO TIPO RELIANCE RUNWAY TOUCHDOWN ZONE, L-850B(L), WHITE
- BALIZA DE BORDE DE PISTA OMNIDIRECCIONAL ELEVADA DE ALTA INTENSIDAD COLOR BLANCO 0º / BLANCO 180º A LED - MARCA ADB MODELO TIPO RELIANCE L-861-SE(L)
- BALIZA DE BORDE DE PISTA BIDIRECCIONAL ELEVADA DE ALTA INTENSIDAD COLOR BLANCO 0º / AMARILLO 180º A LED - MARCA ADB MODELO TIPO RELIANCE RUNWAY EDGE L-861SE(L) - BIDIRECTIONAL SIN CALENTADOR
- BALIZA DE BORDE DE PISTA BIDIRECCIONAL EMPOTRADA DE ALTA INTENSIDAD COLOR BLANCO 0º / AMBAR 180º A LED - MARCA ADB MODELO TIPO RUNWAY EDGE, L-850C(L), WHITE/YELLOW
- BALIZA DE BORDE DE PISTA BIDIRECCIONAL EMPOTRADA DE ALTA INTENSIDAD COLOR BLANCO 0º / BLANCO 180º A LED - MARCA ADB MODELO TIPO RUNWAY EDGE, L-850C(L), WHITE/WHITE
- BALIZA DE EJE DE RODAJE BIIDIRECCIONAL EMPOTRADA DE ALTA INTENSIDAD COLOR VERDE 0º A LED - MARCA ADB MODELO TIPO RELIANCE TAXIWAY CENTERLINE, YELLOW/F-GREEN L-852 C/D
- BALIZA DE BORDES DE RODAJES Y DE PLATAFORMAS OMNIDIRECCIONAL ELEVADA DE ALTA INTENSIDAD COLOR AZUL A LED - MODELO TIPO RELIANCE TAXIWAY EDGE ELEVATED, L-861T(L)
- BALIZA DE EJE DE RODAJE BIDIRECCIONAL EMPOTRADA DE ALTA INTENSIDAD COLOR VERDE 0º / VERDE 180º A LED - MARCA ADB MODELO TIPO RELIANCE TWY CENTERLINE , F-GREEN/F-GREEN L-852 C/D
- BALIZA DE BARRA DE PARADA UNIDIRECCIONAL EMPOTRADA DE ALTA INTENSIDAD COLOR ROJO 0º. BALIZAS EXISTENTES. TIPO L-852S(L)
- BALIZA DE SALIDA RÁPIDA UNIDIRECCIONAL EMPOTRADA DE ALTA INTENSIDAD COLOR AMARILLO 0º A LED - MARCA ADB MODELO TIPO RELIANCE Runway RETIL, Yellow L-850 B (L)
- JUEGO DE BALIZAS (2) DE PROTECCIÓN DE PISTA UNIDIRECCIONAL ELEVADA DE ALTA INTENSIDAD COLOR AMARILLO 0º A LED - EXISTENTE
- BALIZA DE P.A.P.I. UNIDIRECCIONAL ELEVADA DE ALTA INTENSIDAD A LED - MARCA ADB MODELO TIPO PAPI-SC. L-880 (4-BOX) TIPO B
- LUZ DE EJE INDICADOR DE VIENTO OMNIDIRECCIONAL ELEVADA DE ALTA INTENSIDAD A LED - MARCA ADB MODELO TIPO L806 WIND DIRECTION INDICATOR
- BALIZA DE UMBRAL DE PISTA UNIDIRECCIONAL ELEVADA DE ALTA INTENSIDAD COLOR VERDE 0º A LED - MARCA ADB MODELO L-862E(L) GREEN ELEVADA
- BALIZA DE EXTREMO DE PISTA UNIDIRECCIONAL ELEVADA DE ALTA INTENSIDAD COLOR ROJO 0º A LED - MARCA ADB MODELO L-862E(L) RED ELEVADA
- BALIZA DE EJE DE VIRAJE UNIDIRECCIONAL EMPOTRADA DE ALTA INTENSIDAD COLOR VERDE 0º A LED - MARCA ADB MODELO TIPO TAXIWAY CENTERLINE WIDE, F-GREEN L-852 C/D
- FARO DE AERÓDROMO OMNIDIRECCIONAL (YA EXISTENTE)
- FARO DE IDENTIFICACIÓN DE AERÓDROMO MARCA ADB MODELO TIPO L-802A / RBHI - AIRPORT ROTATING BEACON, HIGH-INTENSITY
- BASE L-867 TIPO D DE 16"
- BASE L-867 TIPO D1 DE 12" CON TAPA CIEGA (PARA PASE DOBLE A 180º)

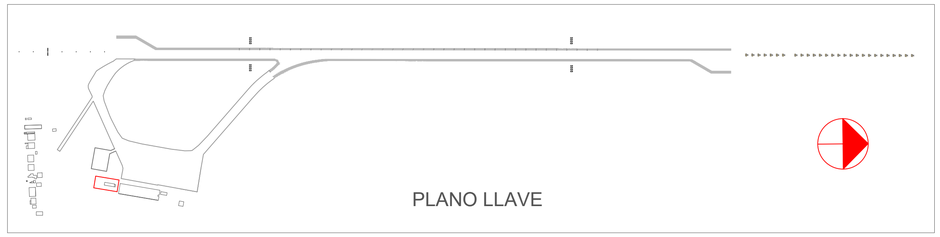

NOTA 1:
- SE DETALLAN LOS TRAMOS DE LA PISTA CONSIDERADOS DE MAYOR RELEVANCIA.
- EN EL RESTO DEL TRAMO CENTRAL DE LA PISTA, EL EMPLAZAMIENTO DE BALIZAS RESPETA LOS MISMOS CRITERIOS QUE LOS VISUALIZADOS EN LOS DETALLES.
- PARA LAS REFERENCIAS DE CIRCUITOS SECUNDARIOS, REFERIRSE A LA HOJA N°1

NOTA 2: LAS BALIZAS DE LAS BARRAS DE PARADA, PROTECCION DE PISTA, BORDE DE PLATAFORMA, BORDE DE RODAJES Y BORDE DE PISTA AZUL SON EXISTENTES Y, DADAS SUS CARACTERISTICAS, NO SERAN REEMPLAZADAS.

REV	FECHA	DESCRIPCIÓN	ELABORÓ
00	06/06/2023	VERSIÓN INICIAL	RD

AEROPUERTO INTERNACIONAL ROSARIO "ISLAS MALVINAS"
Rehabilitación Integral Pista 02-20
Balizamiento // CAT III

PLANO DE DETALLES
CIRCUITOS TRAMO CENTRAL DE PISTA

LÁMINA: 4/7

1100-AIR-PE-290422

VER PLANO

ELABORÓ Y REVISÓ:	CONTROLÓ Y APROBÓ:	APROBÓ Y ELEVÓ:	APROBÓ:
ING.ROBERTO DAGATTO	ING.NICOLAS PONCINO	ING.NICOLAS PONCINO	

AEROPUERTO INTERNACIONAL ROSARIO ISLAS MALVINAS

Provincia de Santa Fe

PLANO DE DETALLES
CIRCUITOS TRAMO CENTRAL DE PISTA
PLANIMETRÍA DE BALIZAMIENTO
AEROPUERTO INTERNACIONAL ROSARIO
"ISLAS MALVINAS"

REFERENCIAS CIRCUITOS SECUNDARIOS (ACOMETIDAS A BALIZAS):

- CIRCUITO SECUNDARIO LUCES EJE DE PISTA
- CIRCUITO SECUNDARIO LUCES DE EJE DE CALLES DE RODAJE
- CIRCUITO SECUNDARIO LUCES DE BORDES DE CALLES DE RODAJE Y DE PROTECCIÓN
- CIRCUITO SECUNDARIO LUCES DE BARRAS DE PARADA
- CIRCUITO SECUNDARIO LUCES DE ZONA TOMA DE CONTACTO (TDZ)
- CIRCUITO SECUNDARIO LUCES DE UMBRAL DE PISTA (CABECERA 02)
- CIRCUITO SECUNDARIO LUCES DE UMBRAL DE PISTA (CABECERA 20)
- CIRCUITO SECUNDARIO LUCES DE SISTEMAS P.A.P.I.
- CIRCUITO SECUNDARIO LUCES DE CALLE DE SALIDA RÁPIDA (RETIL)
- CIRCUITO SECUNDARIO LUCES DE BORDES DE PISTA, DE EJES DE DÁRSENAS DE VIRAJE, DE BORDES DE DÁRSENAS DE VIRAJE, DE EXTREMOS DE PISTA Y DE INDICADORES DE DIRECCIÓN DEL VIENTO

DETALLE D

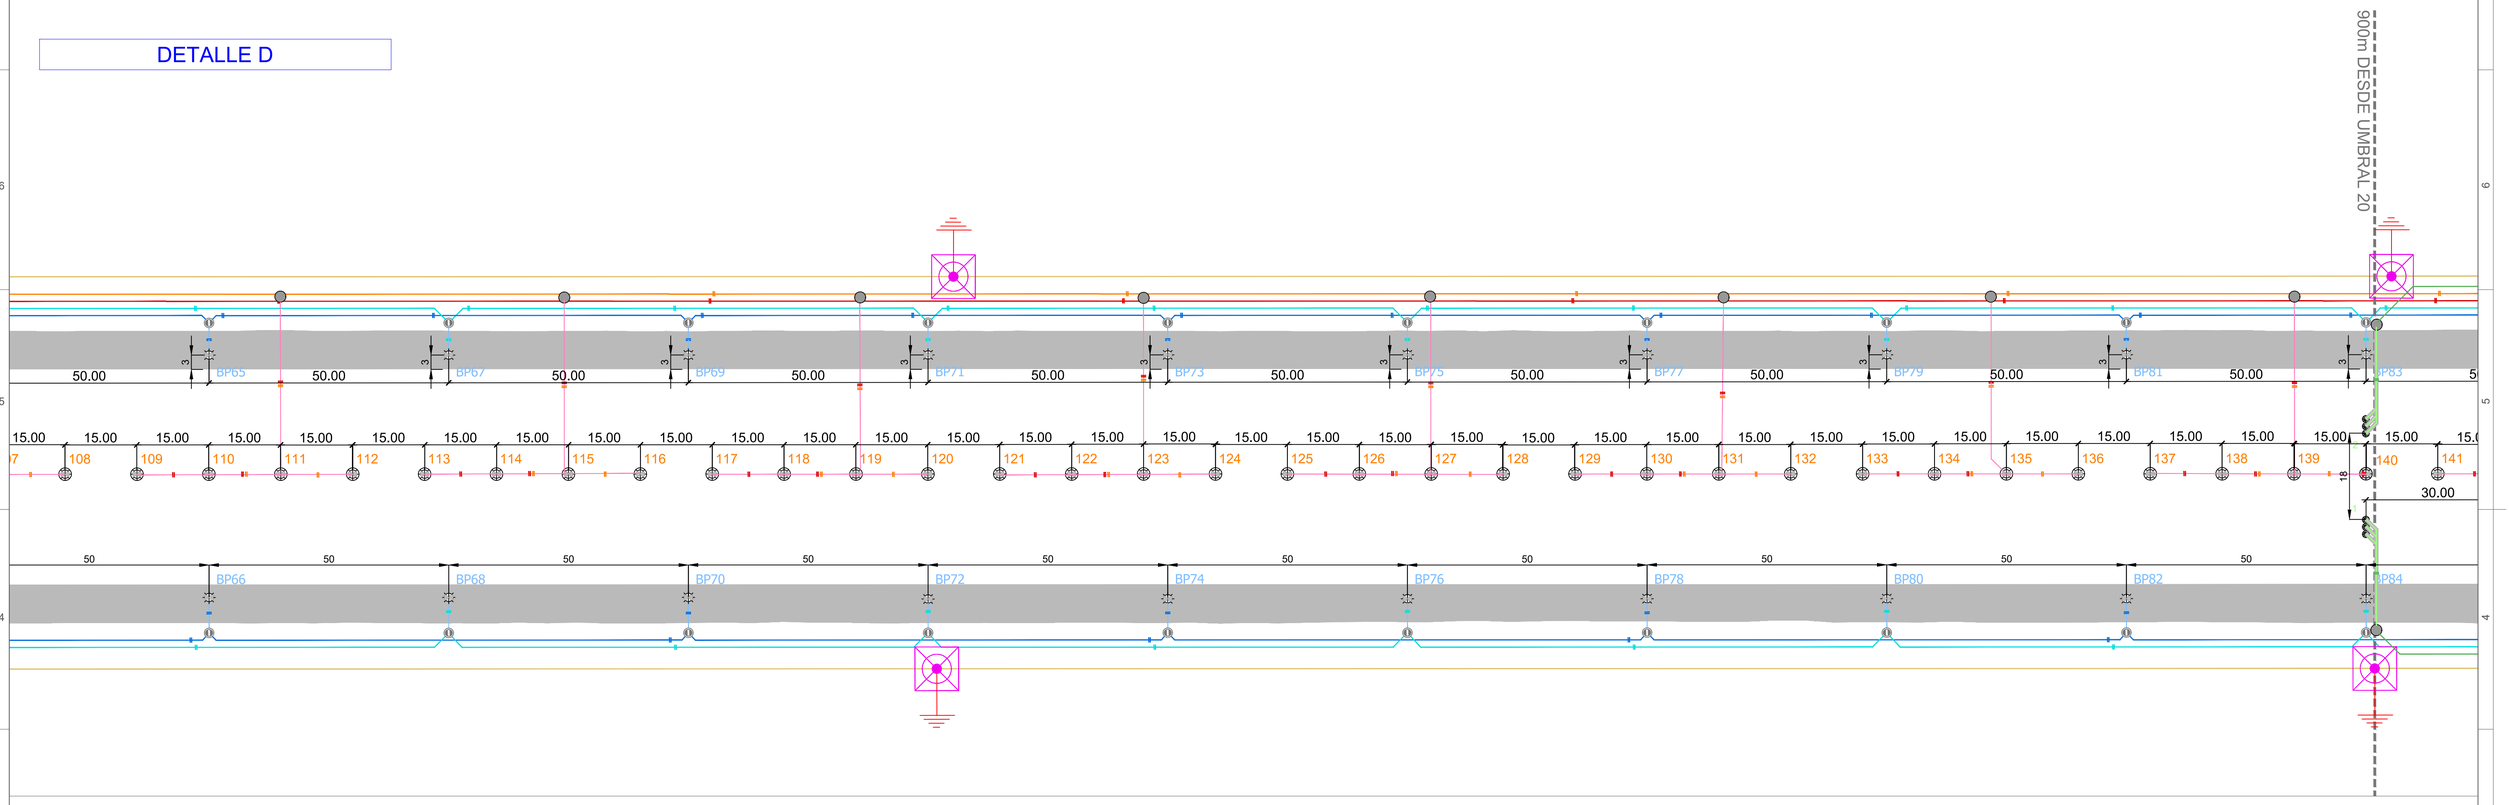

REFERENCIAS GENERALES:

- BALIZA DE EJE DE PISTA BIDIRECCIONAL EMPOTRADA DE ALTA INTENSIDAD COLOR BLANCO 0º / ROJO 180º A LED - MARCA ADB MODELO TIPO RELIANCE RUNWAY CENTERLINE, L-850A(L), WHITE/RED
- BALIZA DE EJE DE PISTA BIDIRECCIONAL EMPOTRADA DE ALTA INTENSIDAD COLOR BLANCO 0º / BLANCO 180º A LED - MARCA ADB MODELO TIPO RELIANCE RUNWAY CENTERLINE, L-850A(L), WHITE/WHITE
- BALIZAS (3) DE ZONA DE TOMA DE CONTACTO UNIDIRECCIONAL EMPOTRADA DE ALTA INTENSIDAD COLOR BLANCO 0º A LED - MARCA ADB MODELO TIPO RELIANCE RUNWAY TOUCHDOWN ZONE, L-850B(L), WHITE
- BALIZA DE BORDE DE PISTA OMNIDIRECCIONAL ELEVADA DE ALTA INTENSIDAD COLOR BLANCO 0º / BLANCO 180º A LED - MARCA ADB MODELO TIPO RELIANCE L-861-SE(L)
- BALIZA DE BORDE DE PISTA BIDIRECCIONAL ELEVADA DE ALTA INTENSIDAD COLOR BLANCO 0º / AMARILLO 180º A LED - MARCA ADB MODELO TIPO RELIANCE RUNWAY EDGE L-861SE(L) - BIDIRECTIONAL SIN CALENTADOR
- BALIZA DE BORDE DE PISTA BIDIRECCIONAL EMPOTRADA DE ALTA INTENSIDAD COLOR BLANCO 0º / AMBAR 180º A LED - MARCA ADB MODELO TIPO RUNWAY EDGE, L-850C(L), WHITE/YELLOW
- BALIZA DE BORDE DE PISTA BIDIRECCIONAL EMPOTRADA DE ALTA INTENSIDAD COLOR BLANCO 0º / BLANCO 180º A LED - MARCA ADB MODELO TIPO RUNWAY EDGE, L-850C(L), WHITE/WHITE
- BALIZA DE EJE DE RODAJE BIIDIRECCIONAL EMPOTRADA DE ALTA INTENSIDAD COLOR VERDE 0º A LED - MARCA ADB MODELO TIPO RELIANCE TAXIWAY CENTERLINE, YELLOW/F-GREEN L-852 C/D
- BALIZA DE BORDES DE RODAJES Y DE PLATAFORMAS OMNIDIRECCIONAL ELEVADA DE ALTA INTENSIDAD COLOR AZUL A LED - MODELO TIPO RELIANCE TAXIWAY EDGE ELEVATED, L-861T(L)
- BALIZA DE EJE DE RODAJE BIDIRECCIONAL EMPOTRADA DE ALTA INTENSIDAD COLOR VERDE 0º / VERDE 180º A LED - MARCA ADB MODELO TIPO RELIANCE TWY CENTERLINE , F-GREEN/F-GREEN L-852 C/D
- BALIZA DE BARRA DE PARADA UNIDIRECCIONAL EMPOTRADA DE ALTA INTENSIDAD COLOR ROJO 0º. BALIZAS EXISTENTES. TIPO L-852S(L)
- BALIZA DE SALIDA RÁPIDA UNIDIRECCIONAL EMPOTRADA DE ALTA INTENSIDAD COLOR AMARILLO 0º A LED - MARCA ADB MODELO TIPO RELIANCE Runway RETIL, Yellow L-850 B (L)
- JUEGO DE BALIZAS (2) DE PROTECCIÓN DE PISTA UNIDIRECCIONAL ELEVADA DE ALTA INTENSIDAD COLOR AMARILLO 0º A LED - EXISTENTE
- BALIZA DE P.A.P.I. UNIDIRECCIONAL ELEVADA DE ALTA INTENSIDAD A LED - MARCA ADB MODELO TIPO PAPI-SC. L-880 (4-BOX) TIPO B
- LUZ DE EJE INDICADOR DE VIENTO OMNIDIRECCIONAL ELEVADA DE ALTA INTENSIDAD A LED - MARCA ADB MODELO TIPO L806 WIND DIRECTION INDICATOR
- BALIZA DE UMBRAL DE PISTA UNIDIRECCIONAL ELEVADA DE ALTA INTENSIDAD COLOR VERDE 0º A LED - MARCA ADB MODELO L-862E(L) GREEN ELEVADA
- BALIZA DE EXTREMO DE PISTA UNIDIRECCIONAL ELEVADA DE ALTA INTENSIDAD COLOR ROJO 0º A LED - MARCA ADB MODELO L-862E(L) RED ELEVADA
- BALIZA DE EJE DE VIRAJE UNIDIRECCIONAL EMPOTRADA DE ALTA INTENSIDAD COLOR VERDE 0º A LED - MARCA ADB MODELO TIPO TAXIWAY CENTERLINE WIDE, F-GREEN L-852 C/D
- FARO DE AERÓDROMO OMNIDIRECCIONAL (YA EXISTENTE)
- FARO DE IDENTIFICACIÓN DE AERÓDROMO MARCA ADB MODELO TIPO L-802A / RBHI - AIRPORT ROTATING BEACON, HIGH-INTENSITY
- BASE L-867 TIPO D DE 16"
- BASE L-867 TIPO D1 DE 12" CON TAPA CIEGA (PARA PASE DOBLE A 180º)

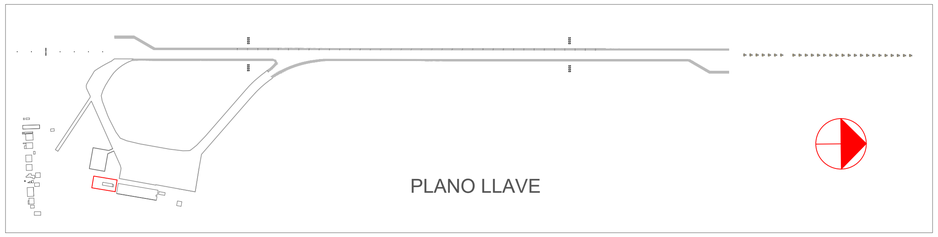

NOTA 1:
- SE DETALLAN LOS TRAMOS DE LA PISTA CONSIDERADOS DE MAYOR RELEVANCIA.
- EN EL RESTO DEL TRAMO CENTRAL DE LA PISTA, EL EMPLAZAMIENTO DE BALIZAS RESPETA LOS MISMOS CRITERIOS QUE LOS VISUALIZADOS EN LOS DETALLES.
- PARA LAS REFERENCIAS DE CIRCUITOS SECUNDARIOS, REFERIRSE A LA HOJA N°1

NOTA 2: LAS BALIZAS DE LAS BARRAS DE PARADA, PROTECCION DE PISTA, BORDE DE PLATAFORMA, BORDE DE RODAJES Y BORDE DE PISTA AZUL SON EXISTENTES Y, DADAS SUS CARACTERISTICAS, NO SERAN REEMPLAZADAS.

REV.	DENOMINACIÓN	FECHA	DIBUJÓ	REVISÓ	APROBÓ
5	PARA APROBACION / INCLUSION DE CONFORME A OBRA DE CABECERA 20	17/05/2023	J.R.	R.D.	R.D.
4	PARA APROBACIÓN / MODIFICANIONES OBS. ORSINA	15/11/2022	A.D.	R.D.	R.D.
3	PARA APROBACIÓN / CON MODIFICACIONES	27/09/2022	A.D.	R.D.	R.D.
2	PARA APROBACIÓN / AGREGADO DE COTAS	08/09/2022	A.D.	R.D.	R.D.
1	PARA APROBACIÓN	26/08/2022	A.D.	R.D.	R.D.

AEROPUERTO INTERNACIONAL ROSARIO	TÍTULO: PLANO DE DETALLES CIRCUITOS TRAMO CENTRAL DE PISTA	ESCALA: -	PLANO: 1200-AIR-PE-290422	HOJA: 5/7

IF-2025-25256416-APN-GPA#ORSNA

REFERENCIAS CIRCUITOS SECUNDARIOS (ACOMETIDAS A BALIZAS):

- CIRCUITO SECUNDARIO LUCES EJE DE PISTA
- CIRCUITO SECUNDARIO LUCES DE EJE DE CALLES DE RODAJE
- CIRCUITO SECUNDARIO LUCES DE BORDES DE CALLES DE RODAJE Y DE PROTECCIÓN
- CIRCUITO SECUNDARIO LUCES DE BARRAS DE PARADA
- CIRCUITO SECUNDARIO LUCES DE ZONA TOMA DE CONTACTO (TDZ)
- CIRCUITO SECUNDARIO LUCES DE UMBRAL DE PISTA (CABECERA 02)
- CIRCUITO SECUNDARIO LUCES DE UMBRAL DE PISTA (CABECERA 20)
- CIRCUITO SECUNDARIO LUCES DE SISTEMAS P.A.P.I.
- CIRCUITO SECUNDARIO LUCES DE CALLE DE SALIDA RÁPIDA (RETIL)
- CIRCUITO SECUNDARIO LUCES DE BORDES DE PISTA, DE EJES DE DÁRSENAS DE VIRAJE, DE BORDES DE DÁRSENAS DE VIRAJE, DE EXTREMOS DE PISTA Y DE INDICADORES DE DIRECCIÓN DEL VIENTO

PLANO DE DETALLES
CIRCUITOS TRAMO CENTRAL DE PISTA
PLANIMETRÍA DE BALIZAMIENTO
AEROPUERTO INTERNACIONAL ROSARIO
"ISLAS MALVINAS"

DETALLE E

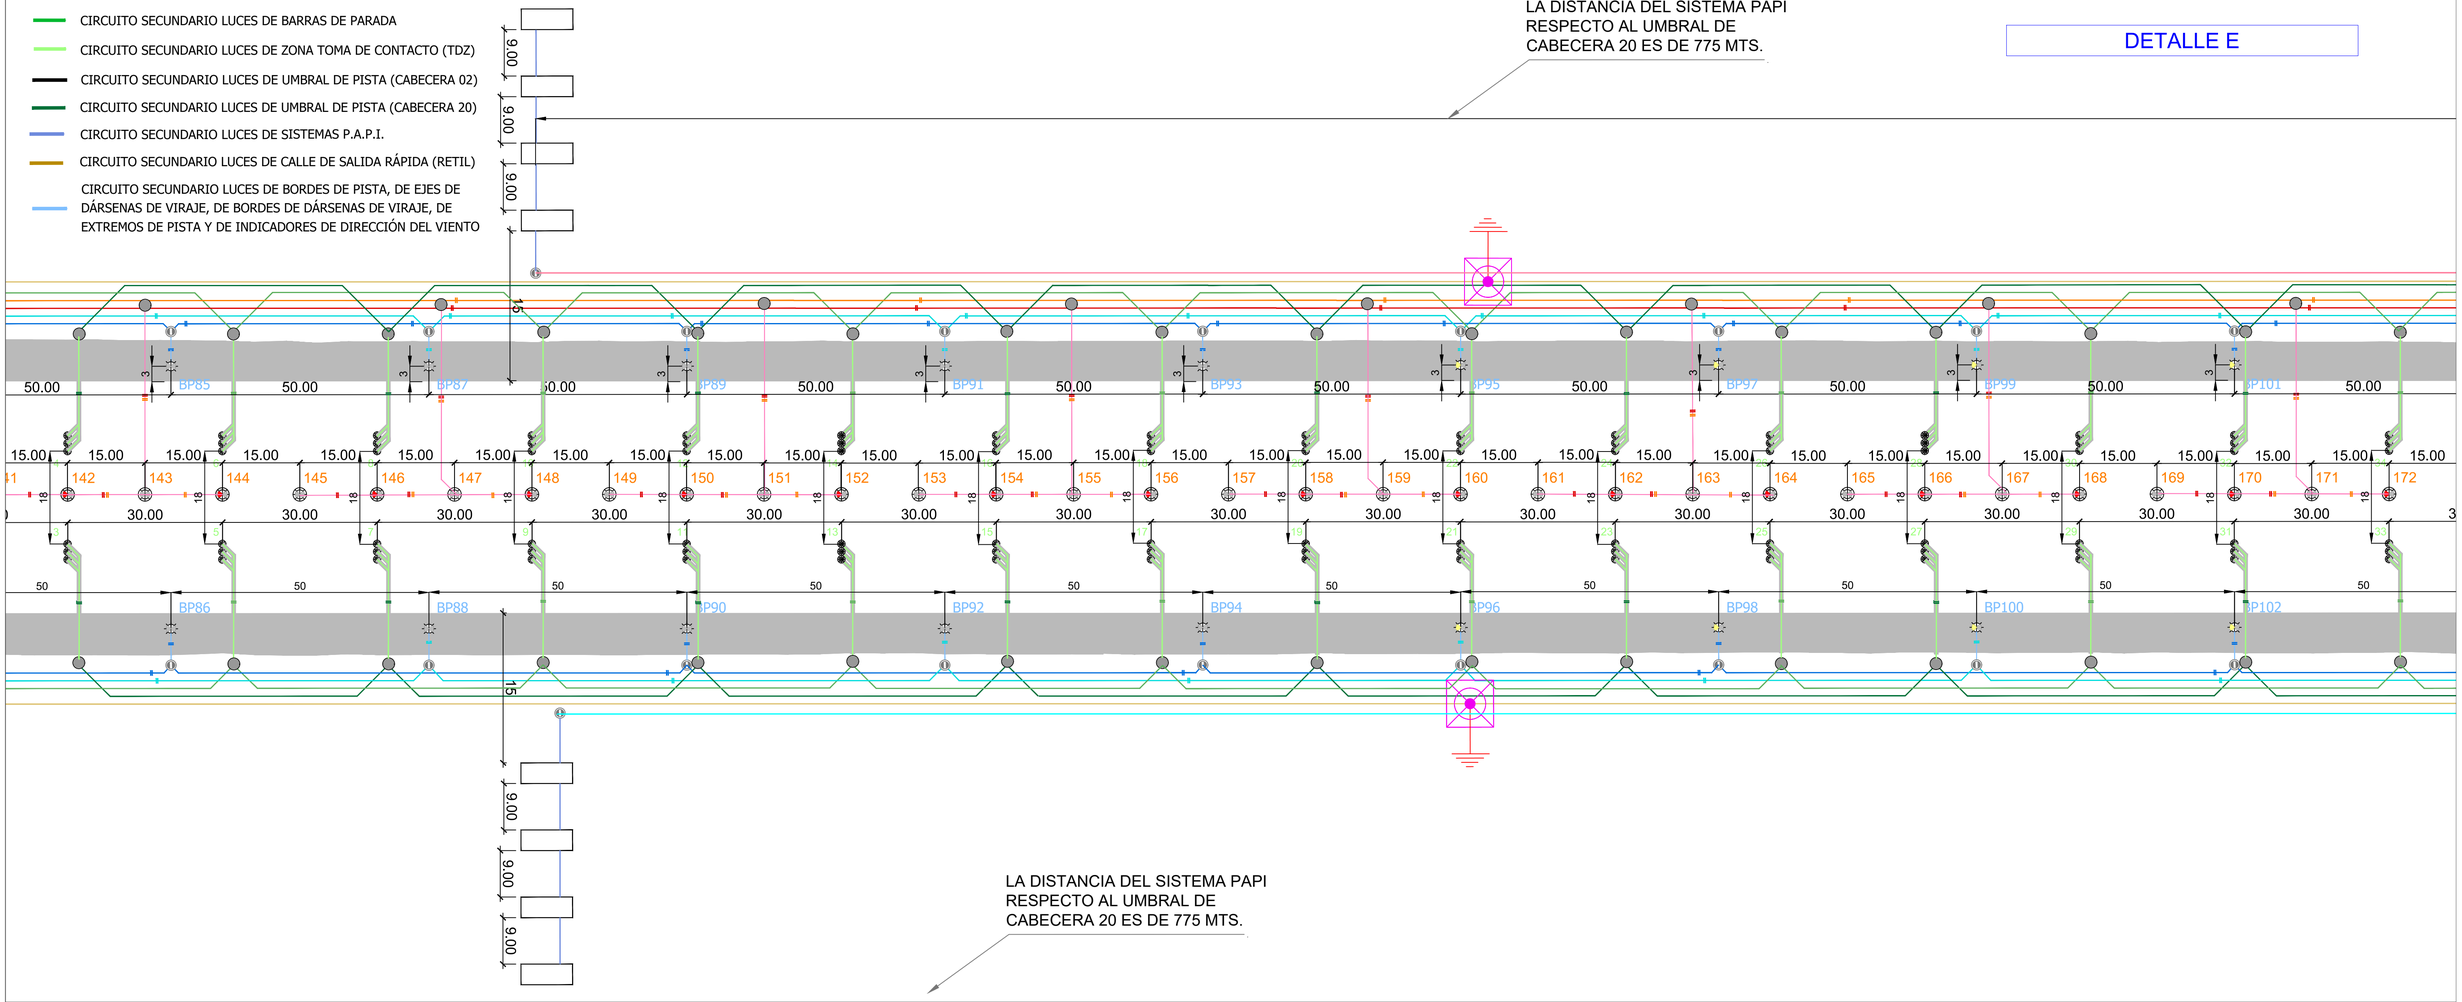

REFERENCIAS GENERALES:

- BALIZA DE EJE DE PISTA BIDIRECCIONAL EMPOTRADA DE ALTA INTENSIDAD COLOR BLANCO 0º / ROJO 180º A LED - MARCA ADB MODELO TIPO RELIANCE RUNWAY CENTERLINE, L-850A(L), WHITE/RED
- BALIZA DE EJE DE PISTA BIDIRECCIONAL EMPOTRADA DE ALTA INTENSIDAD COLOR BLANCO 0º / BLANCO 180º A LED - MARCA ADB MODELO TIPO RELIANCE RUNWAY CENTERLINE, L-850A(L), WHITE/WHITE
- BALIZAS (3) DE ZONA DE TOMA DE CONTACTO UNIDIRECCIONAL EMPOTRADA DE ALTA INTENSIDAD COLOR BLANCO 0º A LED - MARCA ADB MODELO TIPO RELIANCE RUNWAY TOUCHDOWN ZONE, L-850B(L), WHITE
- BALIZA DE BORDE DE PISTA OMNIDIRECCIONAL ELEVADA DE ALTA INTENSIDAD COLOR BLANCO 0º / BLANCO 180º A LED - MARCA ADB MODELO TIPO RELIANCE L-861-SE(L)
- BALIZA DE BORDE DE PISTA BIDIRECCIONAL ELEVADA DE ALTA INTENSIDAD COLOR BLANCO 0º / AMARILLO 180º A LED - MARCA ADB MODELO TIPO RELIANCE RUNWAY EDGE L-861SE(L) - BIDIRECTIONAL SIN CALENTADOR
- BALIZA DE BORDE DE PISTA BIDIRECCIONAL EMPOTRADA DE ALTA INTENSIDAD COLOR BLANCO 0º / AMBAR 180º A LED - MARCA ADB MODELO TIPO RUNWAY EDGE, L-850C(L), WHITE/YELLOW
- BALIZA DE BORDE DE PISTA BIDIRECCIONAL EMPOTRADA DE ALTA INTENSIDAD COLOR BLANCO 0º / BLANCO 180º A LED - MARCA ADB MODELO TIPO RUNWAY EDGE, L-850C(L), WHITE/WHITE
- BALIZA DE EJE DE RODAJE BIDIRECCIONAL EMPOTRADA DE ALTA INTENSIDAD COLOR VERDE 0º A LED - MARCA ADB MODELO TIPO RELIANCE TAXIWAY CENTERLINE, YELLOW/F-GREEN L-852 C/D
- BALIZA DE BORDES DE RODAJES Y DE PLATAFORMAS OMNIDIRECCIONAL ELEVADA DE ALTA INTENSIDAD COLOR AZUL A LED - MODELO TIPO RELIANCE TAXIWAY EDGE ELEVATED, L-861T(L)
- BALIZA DE EJE DE RODAJE BIDIRECCIONAL EMPOTRADA DE ALTA INTENSIDAD COLOR VERDE 0º / VERDE 180º A LED - MARCA ADB MODELO TIPO RELIANCE TWY CENTERLINE , F-GREEN/F-GREEN L-852 C/D
- BALIZA DE BARRA DE PARADA UNIDIRECCIONAL EMPOTRADA DE ALTA INTENSIDAD COLOR ROJO 0º. BALIZAS EXISTENTES. TIPO L-852S(L)
- BALIZA DE SALIDA RÁPIDA UNIDIRECCIONAL EMPOTRADA DE ALTA INTENSIDAD COLOR AMARILLO 0º A LED - MARCA ADB MODELO TIPO RELIANCE Runway RETIL, Yellow L-850 B (L)
- JUEGO DE BALIZAS (2) DE PROTECCIÓN DE PISTA UNIDIRECCIONAL ELEVADA DE ALTA INTENSIDAD COLOR AMARILLO 0º A LED - EXISTENTE
- BALIZA DE P.A.P.I. UNIDIRECCIONAL ELEVADA DE ALTA INTENSIDAD A LED - MARCA ADB MODELO TIPO PAPI-SC. L-880 (4-BOX) TIPO B
- LUZ DE EJE INDICADOR DE VIENTO OMNIDIRECCIONAL ELEVADA DE ALTA INTENSIDAD A LED - MARCA ADB MODELO TIPO L806 WIND DIRECTION INDICATOR
- BALIZA DE UMBRAL DE PISTA UNIDIRECCIONAL ELEVADA DE ALTA INTENSIDAD COLOR VERDE 0º A LED - MARCA ADB MODELO L-862E(L) GREEN ELEVADA
- BALIZA DE EXTREMO DE PISTA UNIDIRECCIONAL ELEVADA DE ALTA INTENSIDAD COLOR ROJO 0º A LED - MARCA ADB MODELO L-862E(L) RED ELEVADA
- BALIZA DE EJE DE VIRAJE UNIDIRECCIONAL EMPOTRADA DE ALTA INTENSIDAD COLOR VERDE 0º A LED - MARCA ADB MODELO TIPO TAXIWAY CENTERLINE WIDE, F-GREEN L-852 C/D
- FARO DE AERÓDROMO OMNIDIRECCIONAL (YA EXISTENTE)
- FARO DE IDENTIFICACIÓN DE AERÓDROMO MARCA ADB MODELO TIPO L-802A / RBHI - AIRPORT ROTATING BEACON, HIGH-INTENSITY
- BASE L-867 TIPO D DE 16"
- BASE L-867 TIPO D1 DE 12" CON TAPA CIEGA (PARA PASE DOBLE A 180º)

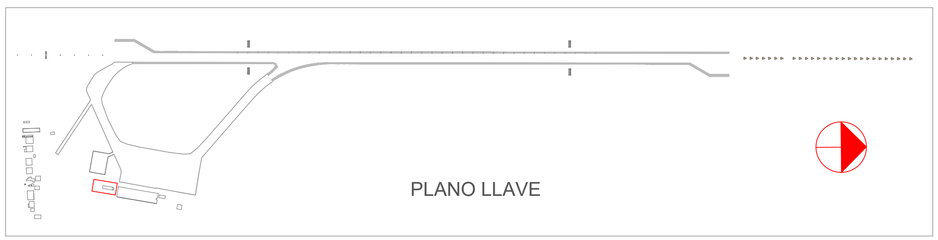

NOTA 1:
- SE DETALLAN LOS TRAMOS DE LA PISTA CONSIDERADOS DE MAYOR RELEVANCIA.
- EN EL RESTO DEL TRAMO CENTRAL DE LA PISTA, EL EMPLAZAMIENTO DE BALIZAS RESPETA LOS MISMOS CRITERIOS QUE LOS VISUALIZADOS EN LOS DETALLES.
- PARA LAS REFERENCIAS DE CIRCUITOS SECUNDARIOS, REFERIRSE A LA HOJA N°1

NOTA 2: LAS BALIZAS DE LAS BARRAS DE PARADA, PROTECCION DE PISTA, BORDE DE PLATAFORMA, BORDE DE RODAJES Y BORDE DE PISTA AZUL SON EXISTENTES Y, DADAS SUS CARACTERISTICAS, NO SERAN REEMPLAZADAS.

REV	FECHA	DESCRIPCIÓN	ELABORÓ
00	06/06/2023	VERSIÓN INICIAL	RD

AEROPUERTO INTERNACIONAL ROSARIO ISLAS MALVINAS

AEROPUERTO INTERNACIONAL ROSARIO "ISLAS MALVINAS"

Rehabilitación Integral Pista 02-20
Balizamiento // CAT III

PLANO DE DETALLES
CIRCUITOS TRAMO CENTRAL DE PISTA

LÁMINA: 6/7
ESCALA: VER PLANO

1200-AIR-PE-290422

ELABORÓ Y REVISÓ:	CONTROLÓ Y APROBÓ:	APROBÓ Y ELEVÓ:	APROBÓ:
ING.ROBERTO DADATTO	ING.NICOLAS PONCINO	ING.NICOLAS PONCINO	

Provincia de Santa Fe

IF-2025-25256416-APN-GPAORSNA

PLANO DE DETALLES
CIRCUITOS TRAMO CENTRAL DE PISTA
PLANIMETRÍA DE BALIZAMIENTO
AEROPUERTO INTERNACIONAL ROSARIO
"ISLAS MALVINAS"

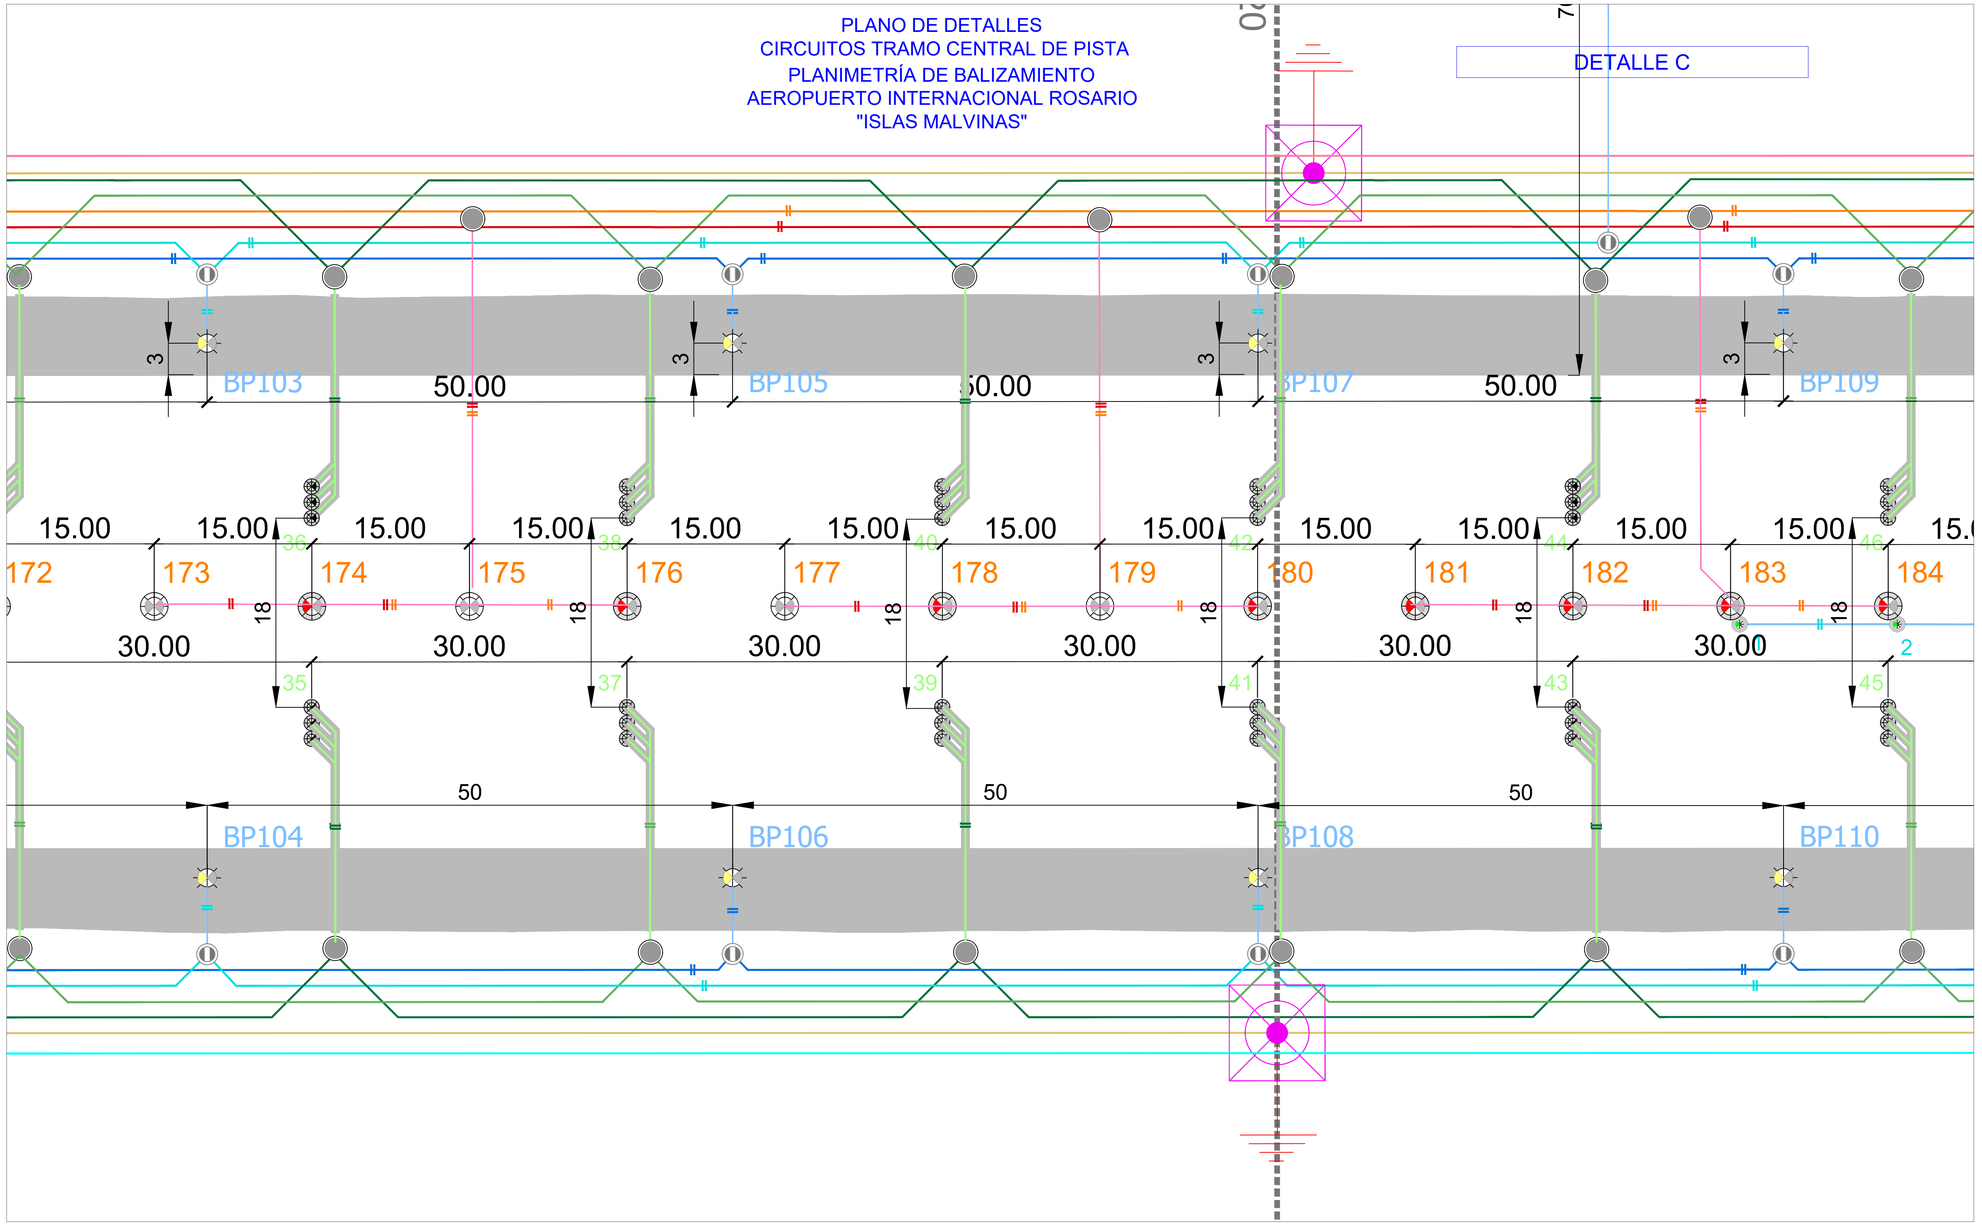

REFERENCIAS GENERALES:

- BALIZA DE EJE DE PISTA BIDIRECCIONAL EMPOTRADA DE ALTA INTENSIDAD COLOR BLANCO 0º / ROJO 180º A LED - MARCA ADB MODELO TIPO RELIANCE RUNWAY CENTERLINE, L-850A(L), WHITE/RED
- BALIZA DE EJE DE PISTA BIDIRECCIONAL EMPOTRADA DE ALTA INTENSIDAD COLOR BLANCO 0º / BLANCO 180º A LED - MARCA ADB MODELO TIPO RELIANCE RUNWAY CENTERLINE, L-850A(L), WHITE/WHITE
- BALIZAS (3) DE ZONA DE TOMA DE CONTACTO UNIDIRECCIONAL EMPOTRADA DE ALTA INTENSIDAD COLOR BLANCO 0º A LED - MARCA ADB MODELO TIPO RELIANCE RUNWAY TOUCHDOWN ZONE, L-850B(L), WHITE
- BALIZA DE BORDE DE PISTA OMNIDIRECCIONAL ELEVADA DE ALTA INTENSIDAD COLOR BLANCO 0º / BLANCO 180º A LED - MARCA ADB MODELO TIPO RELIANCE L-861-SE(L)
- BALIZA DE BORDE DE PISTA BIDIRECCIONAL ELEVADA DE ALTA INTENSIDAD COLOR BLANCO 0º / AMARILLO 180º A LED - MARCA ADB MODELO TIPO RELIANCE RUNWAY EDGE L-861SE(L) - BIDIRECTIONAL SIN CALENTADOR
- BALIZA DE BORDE DE PISTA BIDIRECCIONAL EMPOTRADA DE ALTA INTENSIDAD COLOR BLANCO 0º / AMBAR 180º A LED - MARCA ADB MODELO TIPO RUNWAY EDGE, L-850C(L), WHITE/YELLOW
- BALIZA DE BORDE DE PISTA BIDIRECCIONAL EMPOTRADA DE ALTA INTENSIDAD COLOR BLANCO 0º / BLANCO 180º A LED - MARCA ADB MODELO TIPO RUNWAY EDGE, L-850C(L), WHITE/WHITE
- BALIZA DE EJE DE RODAJE BIIDIRECCIONAL EMPOTRADA DE ALTA INTENSIDAD COLOR VERDE 0º A LED - MARCA ADB MODELO TIPO RELIANCE TAXIWAY CENTERLINE, YELLOW/F-GREEN L-852 C/D
- BALIZA DE BORDES DE RODAJES Y DE PLATAFORMAS OMNIDIRECCIONAL ELEVADA DE ALTA INTENSIDAD COLOR AZUL A LED - MODELO TIPO RELIANCE TAXIWAY EDGE ELEVATED, L-861T(L)
- BALIZA DE EJE DE RODAJE BIDIRECCIONAL EMPOTRADA DE ALTA INTENSIDAD COLOR VERDE 0º / VERDE 180º A LED - MARCA ADB MODELO TIPO RELIANCE TWY CENTERLINE , F-GREEN/F-GREEN L-852 C/D
- BALIZA DE BARRA DE PARADA UNIDIRECCIONAL EMPOTRADA DE ALTA INTENSIDAD COLOR ROJO 0º. BALIZAS EXISTENTES. TIPO L-852S(L)
- BALIZA DE SALIDA RÁPIDA UNIDIRECCIONAL EMPOTRADA DE ALTA INTENSIDAD COLOR AMARILLO 0º A LED - MARCA ADB MODELO TIPO RELIANCE Runway RETIL, Yellow L-850 B (L)
- JUEGO DE BALIZAS (2) DE PROTECCIÓN DE PISTA UNIDIRECCIONAL ELEVADA DE ALTA INTENSIDAD COLOR AMARILLO 0º A LED - EXISTENTE
- BALIZA DE P.A.P.I. UNIDIRECCIONAL ELEVADA DE ALTA INTENSIDAD A LED - MARCA ADB MODELO TIPO PAPI-SC. L-880 (4-BOX) TIPO B
- LUZ DE EJE INDICADOR DE VIENTO OMNIDIRECCIONAL ELEVADA DE ALTA INTENSIDAD A LED - MARCA ADB MODELO TIPO L806 WIND DIRECTION INDICATOR
- BALIZA DE UMBRAL DE PISTA UNIDIRECCIONAL ELEVADA DE ALTA INTENSIDAD COLOR VERDE 0º A LED - MARCA ADB MODELO L-862E(L) GREEN ELEVADA
- BALIZA DE EXTREMO DE PISTA UNIDIRECCIONAL ELEVADA DE ALTA INTENSIDAD COLOR ROJO 0º A LED - MARCA ADB MODELO L-862E(L) RED ELEVADA
- BALIZA DE EJE DE VIRAJE UNIDIRECCIONAL EMPOTRADA DE ALTA INTENSIDAD COLOR VERDE 0º A LED - MARCA ADB MODELO TIPO TAXIWAY CENTERLINE WIDE, F-GREEN L-852 C/D
- FARO DE AERÓDROMO OMNIDIRECCIONAL (YA EXISTENTE)
- FARO DE IDENTIFICACIÓN DE AERÓDROMO MARCA ADB MODELO TIPO L-802A / RBHI - AIRPORT ROTATING BEACON, HIGH-INTENSITY
- BASE L-867 TIPO D DE 16"
- BASE L-867 TIPO D1 DE 12" CON TAPA CIEGA (PARA PASE DOBLE A 180º)

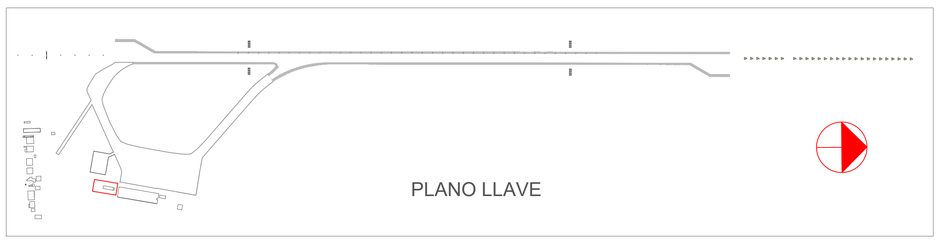

NOTA 1:
- SE DETALLAN LOS TRAMOS DE LA PISTA CONSIDERADOS DE MAYOR RELEVANCIA.
- EN EL RESTO DEL TRAMO CENTRAL DE LA PISTA, EL EMPLAZAMIENTO DE BALIZAS RESPETA LOS MISMOS CRITERIOS QUE LOS VISUALIZADOS EN LOS DETALLES.
- PARA LAS REFERENCIAS DE CIRCUITOS SECUNDARIOS, REFERIRSE A LA HOJA N°1

NOTA 2: LAS BALIZAS DE LAS BARRAS DE PARADA, PROTECCION DE PISTA, BORDE DE PLATAFORMA, BORDE DE RODAJES Y BORDE DE PISTA AZUL SON EXISTENTES Y, DADAS SUS CARACTERISTICAS, NO SERAN REEMPLAZADAS.

NOTA 3: LAS REFERENCIAS DE CIRCUITOS DE ALIMENTACIÓN SEGUNDARIOS ESTÁN EN LA HOJA 4 DE ESTE DOCUMENTO.

REV	FECHA	DESCRIPCIÓN	ELABORÓ
00	06/06/2023	VERSIÓN INICIAL	RD

AEROPUERTO INTERNACIONAL ROSARIO
"ISLAS MALVINAS"
Rehabilitación Integral Pista 02-20
Balizamiento // CAT III
CIRCUITOS TRAMO NORTE DE PISTA
DETALLE CIRCUITOS DE CABECERA 20
LÁMINA: 7/7
1300-AIR-PE-290422
ESCALA: VER PLANO

ELABORÓ Y REVISÓ:	CONTROLÓ Y APROBÓ:	APROBÓ Y ELEVÓ:	APROBÓ:
ING.ROBERTO DADATTO	ING.NICOLAS PONCINO	ING.NICOLAS PONCINO	

AEROPUERTO INTERNACIONAL ROSARIO ISLAS MALVINAS
Provincia de Santa Fe

PLANO DE DETALLES - TRAMO NORTE DE PISTA
CIRCUITOS CABECERA 20
PLANIMETRÍA DE BALIZAMIENTO
AEROPUERTO INTERNACIONAL ROSARIO
"ISLAS MALVINAS"

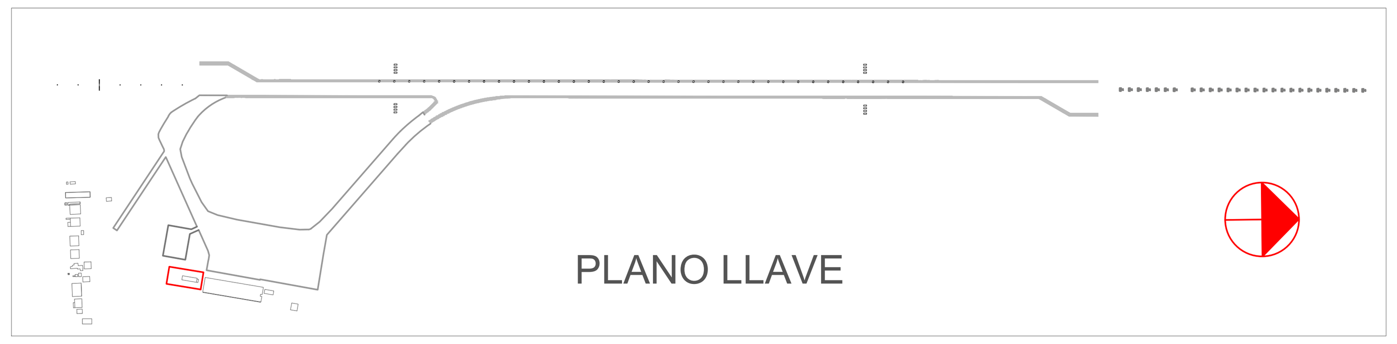

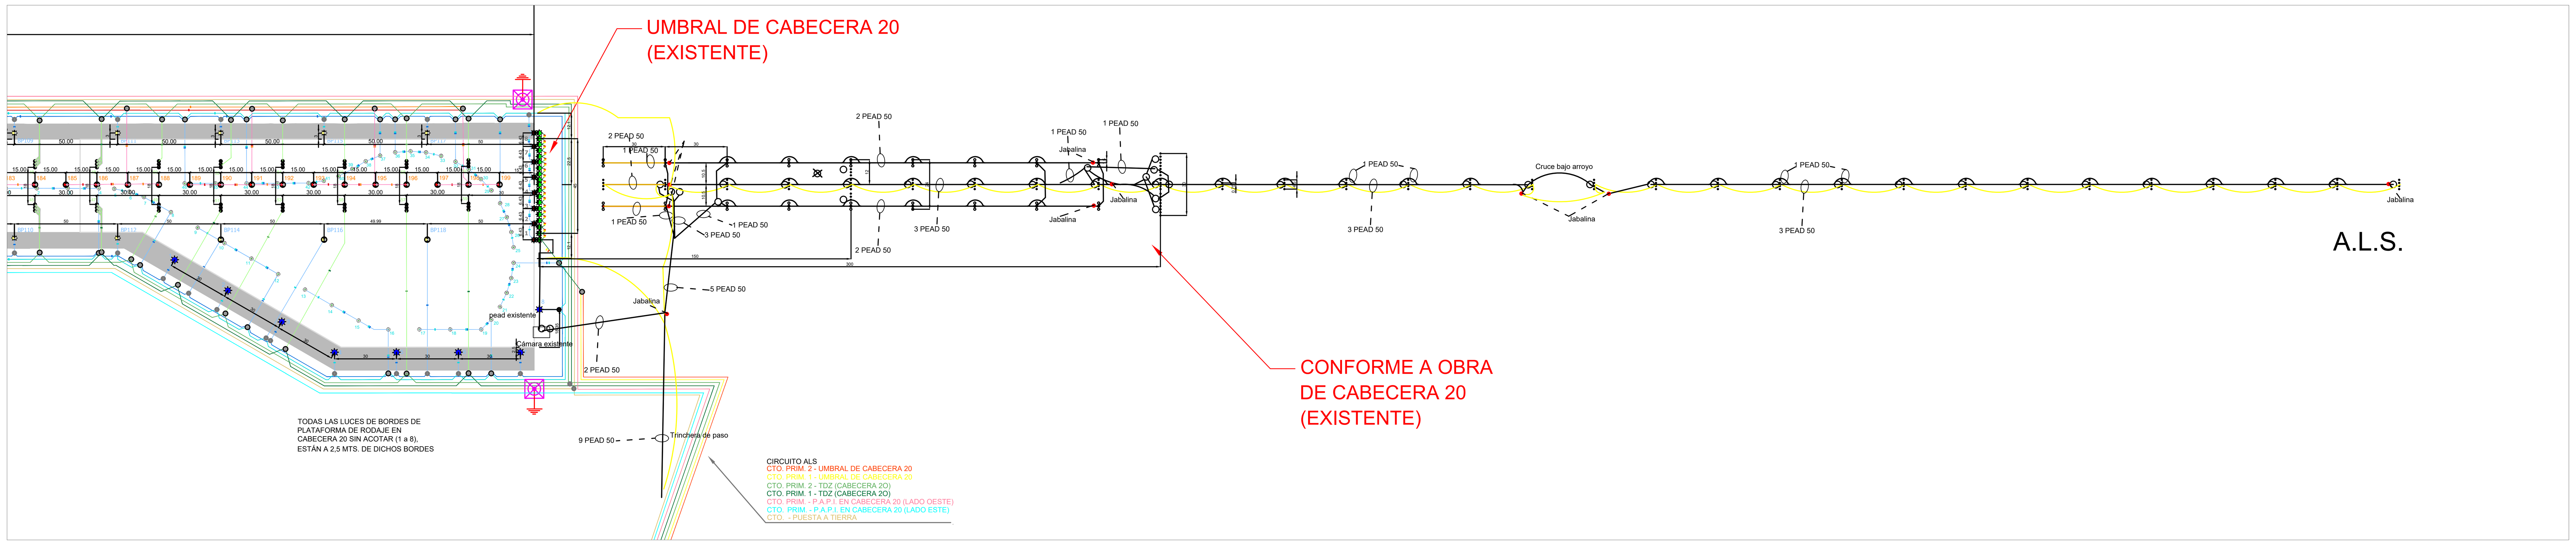

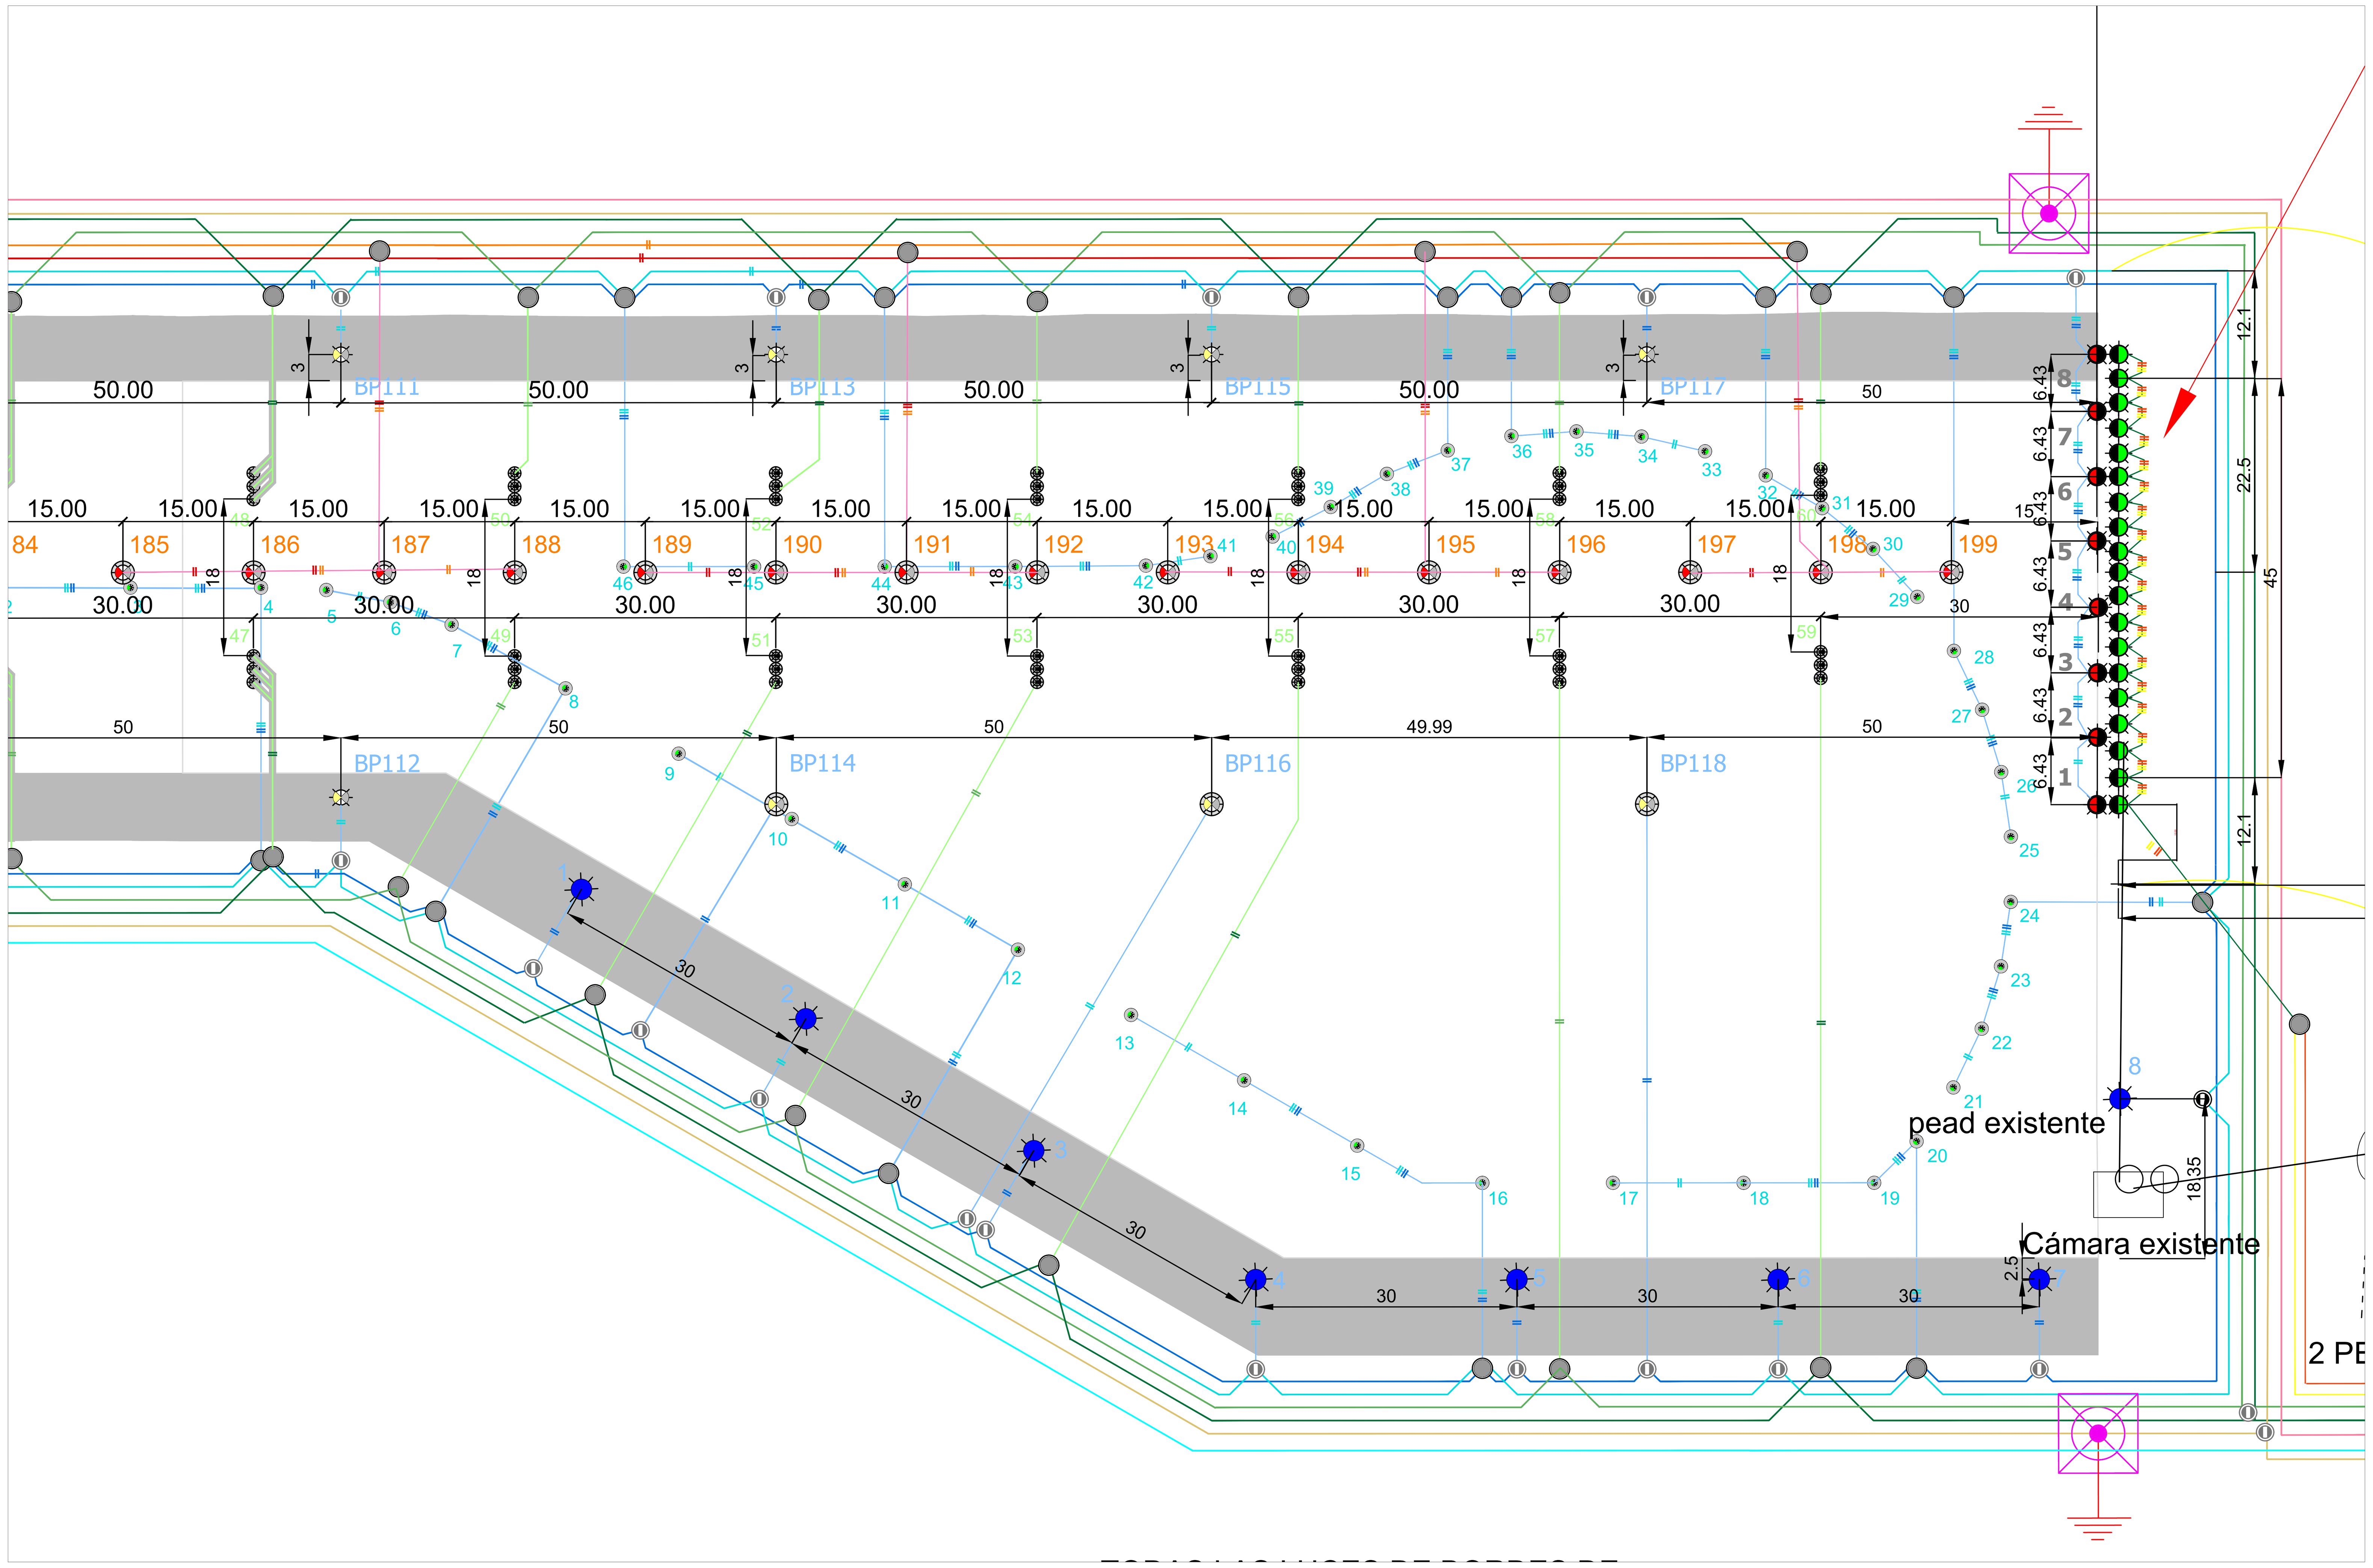

REFERENCIAS CIRCUITOS SECUNDARIOS (ACOMETIDAS A BALIZAS):

- CIRCUITO SECUNDARIO LUCES EJE DE PISTA
- CIRCUITO SECUNDARIO LUCES DE EJE DE CALLES DE RODAJE
- CIRCUITO SECUNDARIO LUCES DE BORDES DE CALLES DE RODAJE Y DE PROTECCIÓN
- CIRCUITO SECUNDARIO LUCES DE BARRAS DE PARADA
- CIRCUITO SECUNDARIO LUCES DE ZONA TOMA DE CONTACTO (TDZ)
- CIRCUITO SECUNDARIO LUCES DE UMBRAL DE PISTA (CABECERA 02)
- CIRCUITO SECUNDARIO LUCES DE UMBRAL DE PISTA (CABECERA 20) **-NO FORMA PARTE DE ESTE PROYECTO-**
- CIRCUITO SECUNDARIO LUCES DE SISTEMAS P.A.P.I.
- CIRCUITO SECUNDARIO LUCES DE CALLE DE SALIDA RÁPIDA (RETIL)
- CIRCUITO SECUNDARIO LUCES DE BORDES DE PISTA, DE EJES DE DÁRSENAS DE VIRAJE, DE BORDES DE DÁRSENAS DE VIRAJE, DE EXTREMOS DE PISTA Y DE INDICADORES DE DIRECCIÓN DEL VIENTO

REFERENCIAS GENERALES:

- BALIZA DE EJE DE PISTA BIDIRECCIONAL EMPOTRADA DE ALTA INTENSIDAD COLOR BLANCO 0º / ROJO 180º A LED - MARCA ADB MODELO TIPO RELIANCE RUNWAY CENTERLINE, L-850A(L), WHITE/RED
- BALIZA DE EJE DE PISTA BIDIRECCIONAL EMPOTRADA DE ALTA INTENSIDAD COLOR BLANCO 0º / BLANCO 180º A LED - MARCA ADB MODELO TIPO RELIANCE RUNWAY CENTERLINE, L-850A(L), WHITE/WHITE
- BALIZAS (3) DE ZONA DE TOMA DE CONTACTO UNIDIRECCIONAL EMPOTRADA DE ALTA INTENSIDAD COLOR BLANCO 0º A LED - MARCA ADB MODELO TIPO RELIANCE RUNWAY TOUCHDOWN ZONE, L-850B(L), WHITE
- BALIZA DE BORDE DE PISTA OMNIDIRECCIONAL ELEVADA DE ALTA INTENSIDAD COLOR BLANCO 0º / BLANCO 180º A LED - MARCA ADB MODELO TIPO RELIANCE L-861-SE(L)
- BALIZA DE BORDE DE PISTA BIDIRECCIONAL ELEVADA DE ALTA INTENSIDAD COLOR BLANCO 0º / AMARILLO 180º A LED - MARCA ADB MODELO TIPO RELIANCE RUNWAY EDGE L-861SE(L) - BIDIRECTIONAL SIN CALENTADOR
- BALIZA DE BORDE DE PISTA BIDIRECCIONAL EMPOTRADA DE ALTA INTENSIDAD COLOR BLANCO 0º / AMBAR 180º A LED - MARCA ADB MODELO TIPO RUNWAY EDGE, L-850C(L), WHITE/YELLOW
- BALIZA DE BORDE DE PISTA BIDIRECCIONAL EMPOTRADA DE ALTA INTENSIDAD COLOR BLANCO 0º / BLANCO 180º A LED - MARCA ADB MODELO TIPO RUNWAY EDGE, L-850C(L), WHITE/WHITE
- BALIZA DE EJE DE RODAJE BIIDIRECCIONAL EMPOTRADA DE ALTA INTENSIDAD COLOR VERDE 0º A LED - MARCA ADB MODELO TIPO RELIANCE TAXIWAY CENTERLINE, YELLOW/F-GREEN L-852 C/D
- BALIZA DE BORDES DE RODAJES Y DE PLATAFORMAS OMNIDIRECCIONAL ELEVADA DE ALTA INTENSIDAD COLOR AZUL A LED - MODELO TIPO RELIANCE TAXIWAY EDGE ELEVATED, L-861T(L)
- BALIZA DE EJE DE RODAJE BIDIRECCIONAL EMPOTRADA DE ALTA INTENSIDAD COLOR VERDE 0º / VERDE 180º A LED - MARCA ADB MODELO TIPO RELIANCE TWY CENTERLINE , F-GREEN/F-GREEN L-852 C/D
- BALIZA DE BARRA DE PARADA UNIDIRECCIONAL EMPOTRADA DE ALTA INTENSIDAD COLOR ROJO 0º. BALIZAS EXISTENTES. TIPO L-852S(L)
- BALIZA DE SALIDA RÁPIDA UNIDIRECCIONAL EMPOTRADA DE ALTA INTENSIDAD COLOR AMARILLO 0º A LED - MARCA ADB MODELO TIPO RELIANCE Runway RETIL, Yellow L-850 B (L)
- JUEGO DE BALIZAS (2) DE PROTECCIÓN DE PISTA UNIDIRECCIONAL ELEVADA DE ALTA INTENSIDAD COLOR AMARILLO 0º A LED - EXISTENTE
- BALIZA DE P.A.P.I. UNIDIRECCIONAL ELEVADA DE ALTA INTENSIDAD A LED - MARCA ADB MODELO TIPO PAPI-SC. L-880 (4-BOX) TIPO B
- LUZ DE EJE INDICADOR DE VIENTO OMNIDIRECCIONAL ELEVADA DE ALTA INTENSIDAD A LED - MARCA ADB MODELO TIPO L806 WIND DIRECTION INDICATOR
- BALIZA DE UMBRAL DE PISTA UNIDIRECCIONAL ELEVADA DE ALTA INTENSIDAD COLOR VERDE 0º A LED - MARCA ADB MODELO L-862E(L) GREEN ELEVADA
- BALIZA DE EXTREMO DE PISTA UNIDIRECCIONAL ELEVADA DE ALTA INTENSIDAD COLOR ROJO 0º A LED - MARCA ADB MODELO L-862E(L) RED ELEVADA
- BALIZA DE EJE DE VIRAJE UNIDIRECCIONAL EMPOTRADA DE ALTA INTENSIDAD COLOR VERDE 0º A LED - MARCA ADB MODELO TIPO TAXIWAY CENTERLINE WIDE, F-GREEN L-852 C/D
- FARO DE AERÓDROMO OMNIDIRECCIONAL (YA EXISTENTE)
- FARO DE IDENTIFICACIÓN DE AERÓDROMO MARCA ADB MODELO TIPO L-802A / RBHI - AIRPORT ROTATING BEACON, HIGH-INTENSITY
- BASE L-867 TIPO D DE 16"
- BASE L-867 TIPO D1 DE 12" CON TAPA CIEGA (PARA PASE DOBLE A 180º)

NOTA:

- LAS BALIZAS DEL ALS NO IMPLICAN REFERENCIA EN ESTE DOCUMENTO, NI TAMPOCO SE INDICAN SUS CONEXIONADOS (POR PERTENECER A OTRO PROYECTO EN CURSO). POR LA MISMA RAZÓN, TAMPOCO SE INDICA EL CONEXIONADO DE LAS LUCES DE UMBRAL DE PISTA, EN CABECERA 20.
- LAS BALIZAS DE LAS BARRAS DE PARADA, PROTECCION DE PISTA, BORDE DE PLATAFORMA, BORDE DE RODAJES Y BORDE DE PISTA AZUL SON EXISTENTES Y, DADAS SUS CARACTERISTICAS, NO SERAN REEMPLAZADAS.

REV	FECHA	DESCRIPCIÓN	ELABORÓ
00	06/06/2023	VERSIÓN INICIAL	RD

AEROPUERTO INTERNACIONAL ROSARIO
"ISLAS MALVINAS"

Rehabilitación Integral Pista 02-20
Balizamiento // CAT III

CIRCUITOS TRAMO NORTE DE PISTA
DETALLE CIRCUITOS DE CABECERA 20

LÁMINA:

1300-AIR-PE-290422

ESCALA: VER PLANO

ELABORÓ Y REVISÓ:	CONTROLÓ Y APROBÓ:	APROBÓ Y ELEVÓ:	APROBÓ:
ING.ROBERTO DADATTO	ING.NICOLAS PONCINO	ING.NICOLAS PONCINO	-----

AEROPUERTO INTERNACIONAL ROSARIO ISLAS MALVINAS

Provincia de Santa Fe

PLANO DE DETALLES - BORDES DE RODAJE
CIRCUITOS ALPHA Y ECHO
PLANIMETRÍA DE BALIZAMIENTO
AEROPUERTO INTERNACIONAL ROSARIO
"ISLAS MALVINAS"

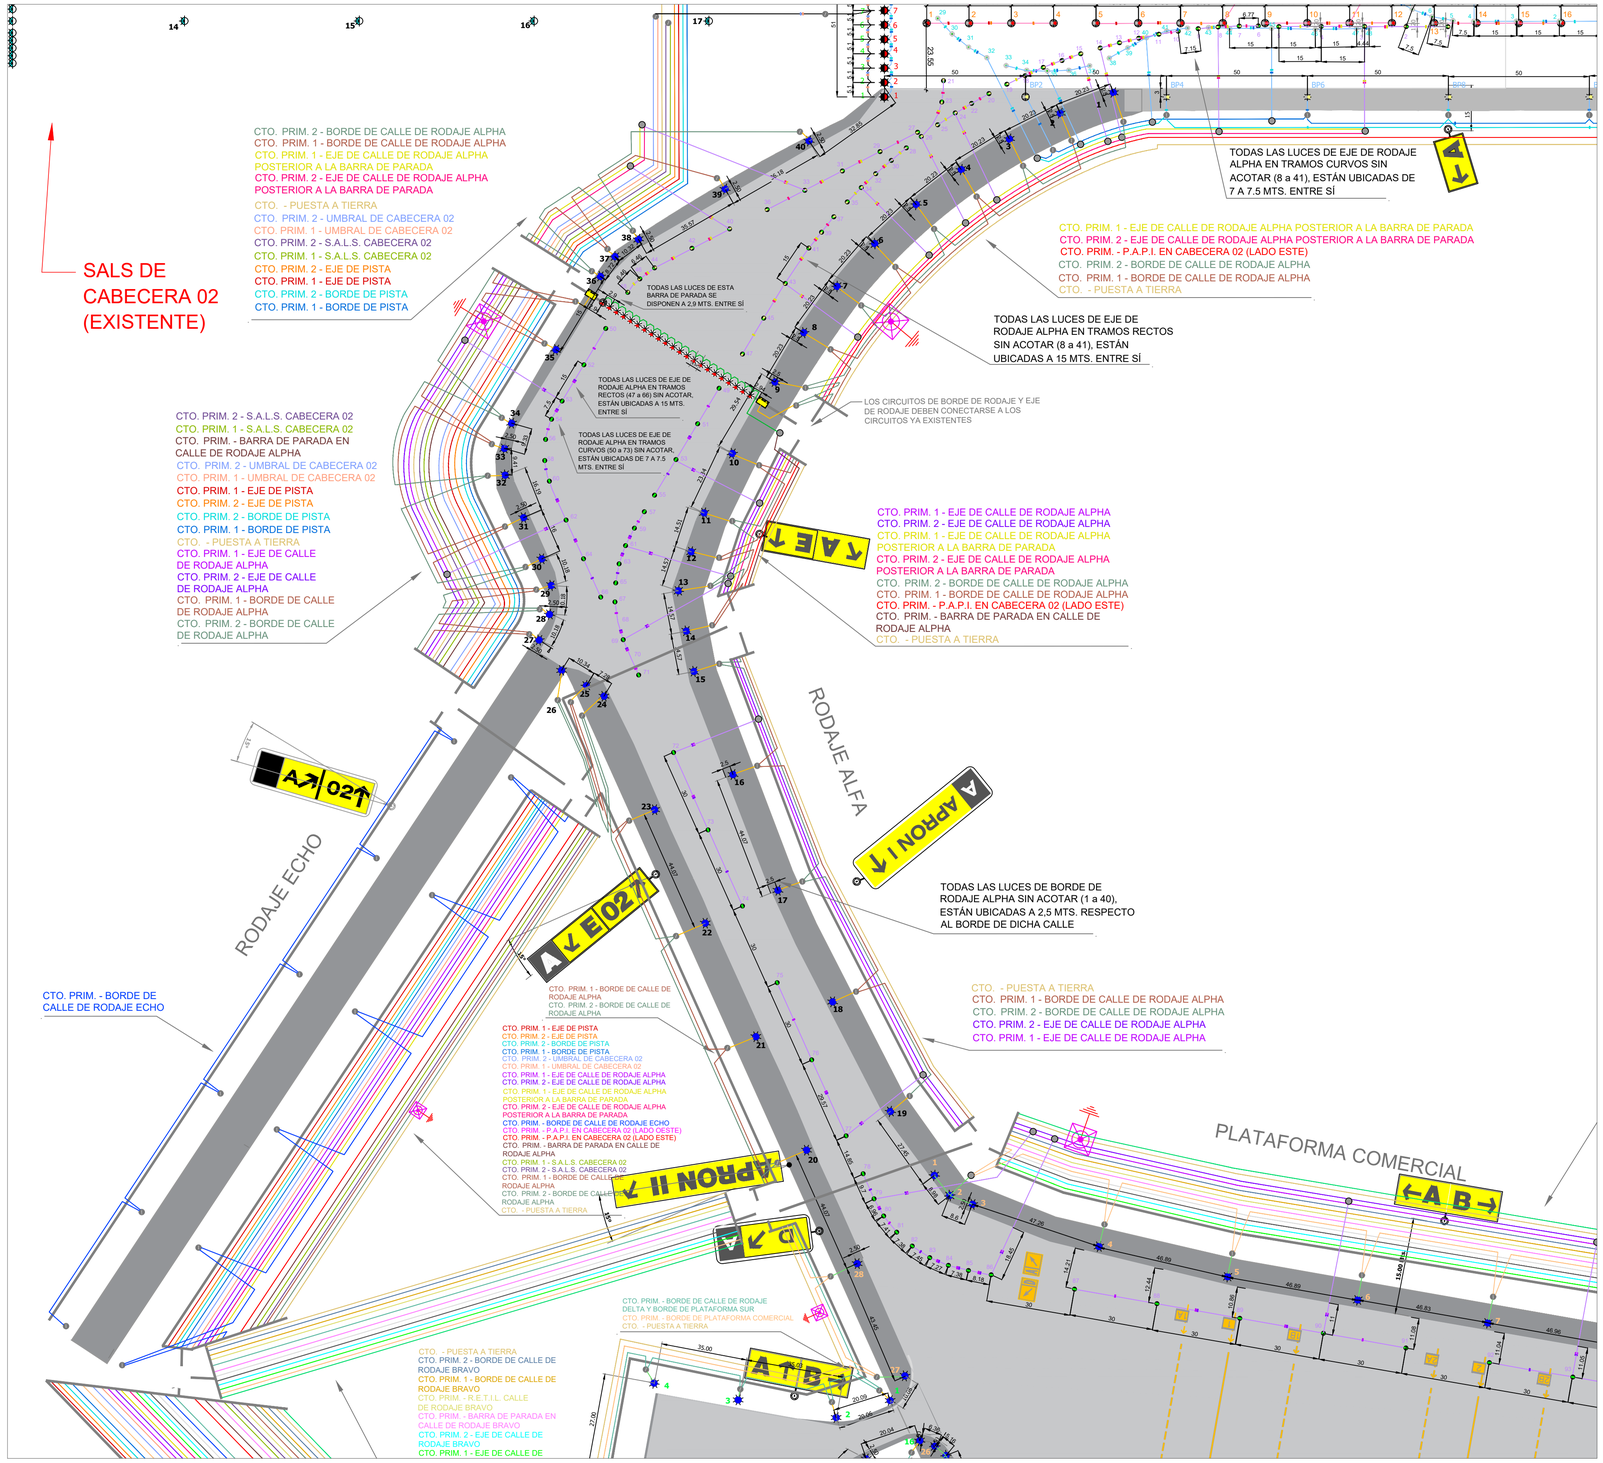

REFERENCIAS GENERALES:

- BALIZA DE EJE DE PISTA BIDIRECCIONAL EMPOTRADA DE ALTA INTENSIDAD COLOR BLANCO 0º / ROJO 180º A LED - MARCA ADB MODELO TIPO RELIANCE RUNWAY CENTERLINE, L-850A(L), WHITE/RED
- BALIZA DE EJE DE PISTA BIDIRECCIONAL EMPOTRADA DE ALTA INTENSIDAD COLOR BLANCO 0º / BLANCO 180º A LED - MARCA ADB MODELO TIPO RELIANCE RUNWAY CENTERLINE, L-850A(L), WHITE/WHITE
- BALIZAS (3) DE ZONA DE TOMA DE CONTACTO UNIDIRECCIONAL EMPOTRADA DE ALTA INTENSIDAD COLOR BLANCO 0º A LED - MARCA ADB MODELO TIPO RELIANCE RUNWAY TOUCHDOWN ZONE, L-850B(L), WHITE
- BALIZA DE BORDE DE PISTA OMNIDIRECCIONAL ELEVADA DE ALTA INTENSIDAD COLOR BLANCO 0º / BLANCO 180º A LED - MARCA ADB MODELO TIPO RELIANCE L-861-SE(L)
- BALIZA DE BORDE DE PISTA BIDIRECCIONAL ELEVADA DE ALTA INTENSIDAD COLOR BLANCO 0º / AMARILLO 180º A LED - MARCA ADB MODELO TIPO RELIANCE RUNWAY EDGE L-861SE(L) - BIDIRECTIONAL SIN CALENTADOR
- BALIZA DE BORDE DE PISTA BIDIRECCIONAL EMPOTRADA DE ALTA INTENSIDAD COLOR BLANCO 0º / AMBAR 180º A LED - MARCA ADB MODELO TIPO RUNWAY EDGE, L-850C(L), WHITE/YELLOW
- BALIZA DE BORDE DE PISTA BIDIRECCIONAL EMPOTRADA DE ALTA INTENSIDAD COLOR BLANCO 0º / BLANCO 180º A LED - MARCA ADB MODELO TIPO RUNWAY EDGE, L-850C(L), WHITE/WHITE
- BALIZA DE EJE DE RODAJE BIIDIRECCIONAL EMPOTRADA DE ALTA INTENSIDAD COLOR VERDE 0º A LED - MARCA ADB MODELO TIPO RELIANCE TAXIWAY CENTERLINE, YELLOW/F-GREEN L-852 C/D
- BALIZA DE BORDES DE RODAJES Y DE PLATAFORMAS OMNIDIRECCIONAL ELEVADA DE ALTA INTENSIDAD COLOR AZUL A LED - MODELO TIPO RELIANCE TAXIWAY EDGE ELEVATED, L-861T(L)
- BALIZA DE EJE DE RODAJE BIDIRECCIONAL EMPOTRADA DE ALTA INTENSIDAD COLOR VERDE 0º / VERDE 180º A LED - MARCA ADB MODELO TIPO RELIANCE TWY CENTERLINE , F-GREEN/F-GREEN L-852 C/D
- BALIZA DE BARRA DE PARADA UNIDIRECCIONAL EMPOTRADA DE ALTA INTENSIDAD COLOR ROJO 0º. BALIZAS EXISTENTES. TIPO L-852S(L)
- BALIZA DE SALIDA RÁPIDA UNIDIRECCIONAL EMPOTRADA DE ALTA INTENSIDAD COLOR AMARILLO 0º A LED - MARCA ADB MODELO TIPO RELIANCE Runway RETIL, Yellow L-850 B (L)
- JUEGO DE BALIZAS (2) DE PROTECCIÓN DE PISTA UNIDIRECCIONAL ELEVADA DE ALTA INTENSIDAD COLOR AMARILLO 0º A LED - EXISTENTE
- BALIZA DE P.A.P.I. UNIDIRECCIONAL ELEVADA DE ALTA INTENSIDAD A LED - MARCA ADB MODELO TIPO PAPI-SC. L-880 (4-BOX) TIPO B
- LUZ DE EJE INDICADOR DE VIENTO OMNIDIRECCIONAL ELEVADA DE ALTA INTENSIDAD A LED - MARCA ADB MODELO TIPO L806 WIND DIRECTION INDICATOR
- BALIZA DE UMBRAL DE PISTA UNIDIRECCIONAL ELEVADA DE ALTA INTENSIDAD COLOR VERDE 0º A LED - MARCA ADB MODELO L-862E(L) GREEN ELEVADA
- BALIZA DE EXTREMO DE PISTA UNIDIRECCIONAL ELEVADA DE ALTA INTENSIDAD COLOR ROJO 0º A LED - MARCA ADB MODELO L-862E(L) RED ELEVADA
- BALIZA DE EJE DE VIRAJE UNIDIRECCIONAL EMPOTRADA DE ALTA INTENSIDAD COLOR VERDE 0º A LED - MARCA ADB MODELO TIPO TAXIWAY CENTERLINE WIDE, F-GREEN L-852 C/D
- FARO DE AERÓDROMO OMNIDIRECCIONAL (YA EXISTENTE)
- FARO DE IDENTIFICACIÓN DE AERÓDROMO MARCA ADB MODELO TIPO L-802A / RBHI - AIRPORT ROTATING BEACON, HIGH-INTENSITY
- BASE L-867 TIPO D DE 16"
- BASE L-867 TIPO D1 DE 12" CON TAPA CIEGA (PARA PASE DOBLE A 180º)

REFERENCIAS CIRCUITOS SECUNDARIOS (ACOMETIDAS A BALIZAS):

- CIRCUITO SECUNDARIO LUCES EJE DE PISTA
- CIRCUITO SECUNDARIO LUCES DE EJE DE CALLES DE RODAJE
- CIRCUITO SECUNDARIO LUCES DE BORDES DE CALLES DE RODAJE Y DE PROTECCIÓN
- CIRCUITO SECUNDARIO LUCES DE BARRAS DE PARADA
- CIRCUITO SECUNDARIO LUCES DE ZONA TOMA DE CONTACTO (TDZ)
- CIRCUITO SECUNDARIO LUCES DE UMBRAL DE PISTA (CABECERA 02)
- CIRCUITO SECUNDARIO LUCES DE UMBRAL DE PISTA (CABECERA 20) **-NO FORMA PARTE DE ESTE PROYECTO-**
- CIRCUITO SECUNDARIO LUCES DE SISTEMAS P.A.P.I.
- CIRCUITO SECUNDARIO LUCES DE CALLE DE SALIDA RÁPIDA (RETIL)
- CIRCUITO SECUNDARIO LUCES DE BORDES DE PISTA, DE EJES DE DÁRSENAS DE VIRAJE, DE BORDES DE DÁRSENAS DE VIRAJE, DE EXTREMOS DE PISTA Y DE INDICADORES DE DIRECCIÓN DEL VIENTO

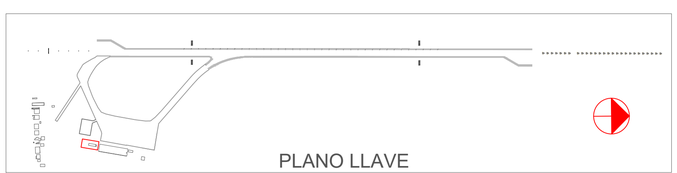

NOTA:
- LOS DOS CIRCUITOS QUE ACOMETEN A LAS LUCES DE EJE DE CALLE DE RODAJE ALPHA EMPLAZADAS DEL LADO ANTERIOR A LA BARRA DE PARADA, ESTÁN DIFERIDOS DE LOS DOS CIRCUITOS QUE ALIMENTAN A LAS CORRESPONDIENTES
- LUCES PERO DEL LADO POSTERIOR A DICHA BARRA. LOS MENCIONADOS CIRCUITOS PROVIENEN DE LOS DOS RCC.DISPUESTOS PARA LOS CIRCUITOS DE EJE DE RODAJE ALPHA.
- LAS BALIZAS DE LAS BARRAS DE PARADA, PROTECCION DE PISTA, BORDE DE PLATAFORMA, BORDE DE RODAJES Y BORDE DE PISTA AZUL SON EXISTENTES Y, DADAS SUS CARACTERISTICAS, NO SERAN REEMPLAZADAS.

REV	FECHA	DESCRIPCIÓN	ELABORÓ
00	06/06/2023	VERSIÓN INICIAL	RD

AEROPUERTO INTERNACIONAL ROSARIO ISLAS MALVINAS

AEROPUERTO INTERNACIONAL ROSARIO "ISLAS MALVINAS"
Rehabilitación Integral Pista 02-20
Balizamiento // CAT III

PLANO DE DETALLES
CIRCUITOS CALLES DE RODAJE ALPHA Y ECHO

LÁMINA: ESCALA: VER PLANO.

1310-AIR-PE-290422

ELABORÓ Y REVISÓ:	CONTROLÓ Y APROBÓ:	APROBÓ Y ELEVÓ:	APROBÓ:
ING.ROBERTO DADATTO	ING.NICOLAS PONCINO	ING.NICOLAS PONCINO	

Provincia de Santa Fe

PLANO DE DETALLES - BORDES DE RODAJE
CIRCUITOS BRAVO
PLANIMETRÍA DE BALIZAMIENTO
AEROPUERTO INTERNACIONAL ROSARIO
"ISLAS MALVINAS"

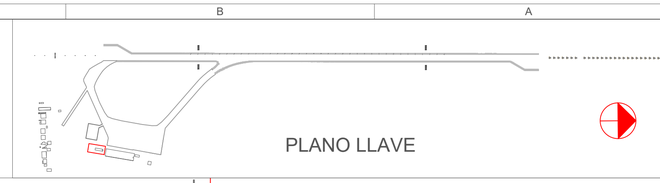

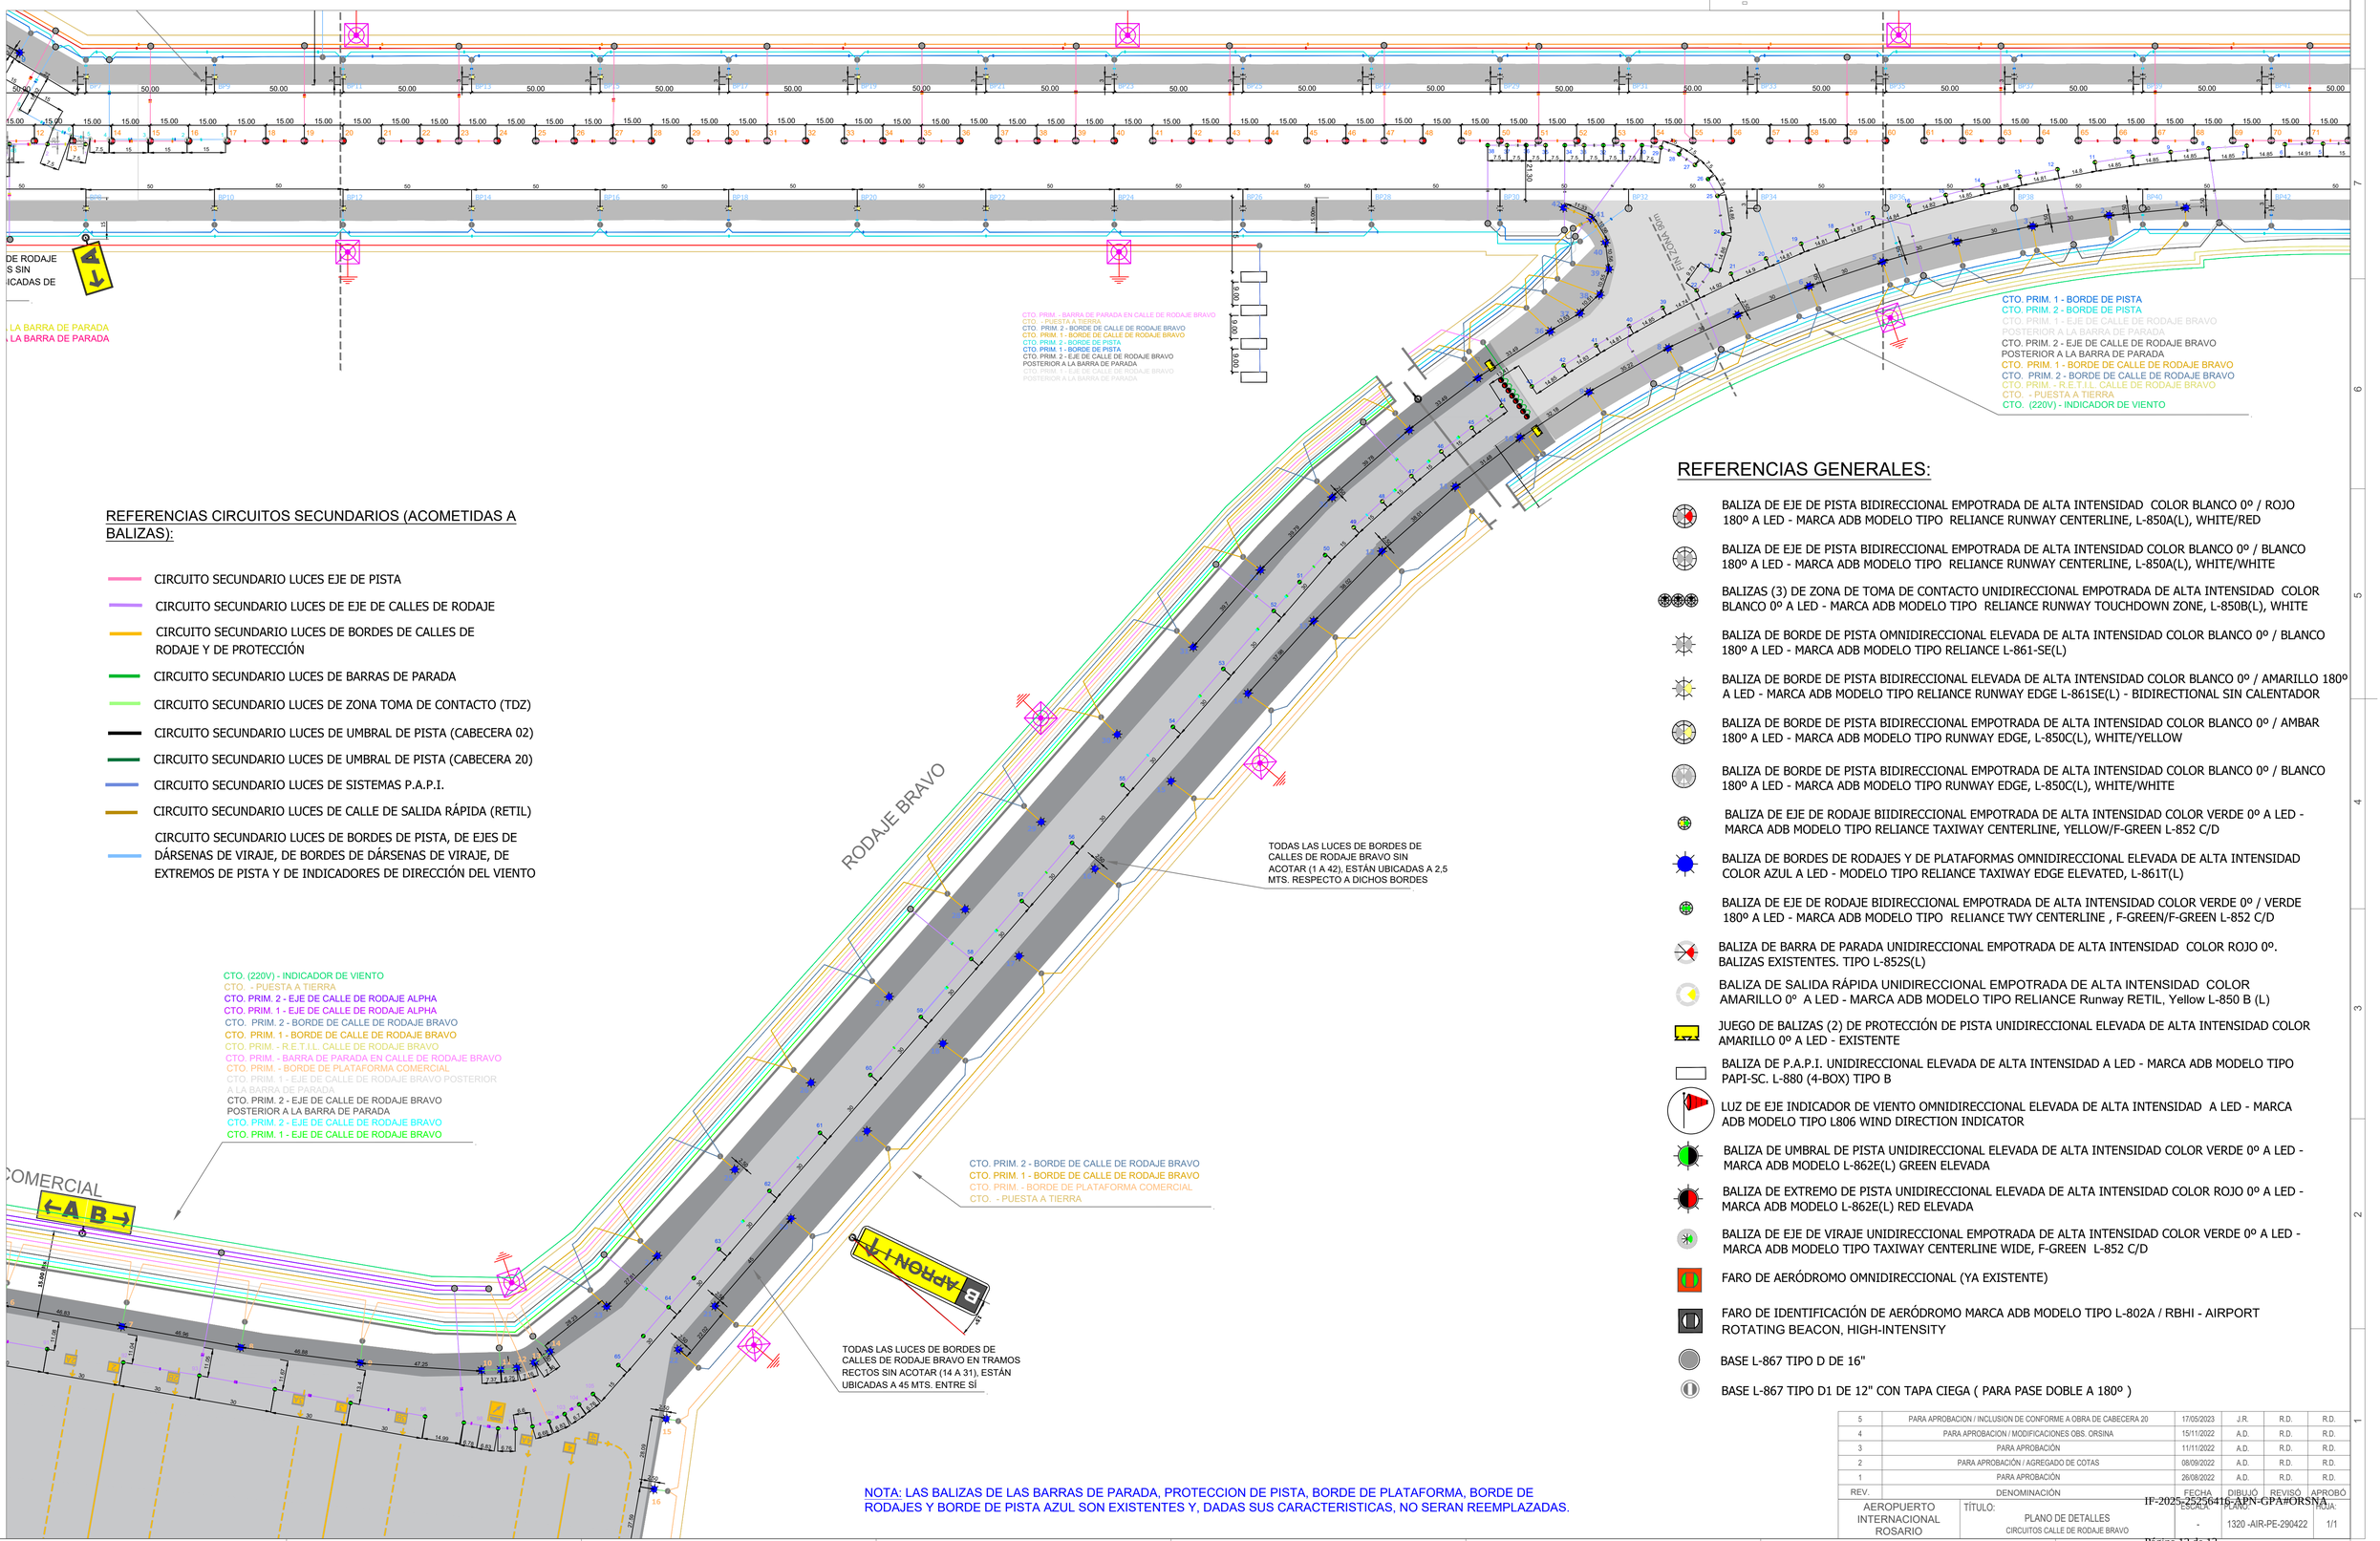

REFERENCIAS CIRCUITOS SECUNDARIOS (ACOMETIDAS A BALIZAS):

- CIRCUITO SECUNDARIO LUCES EJE DE PISTA
- CIRCUITO SECUNDARIO LUCES DE EJE DE CALLES DE RODAJE
- CIRCUITO SECUNDARIO LUCES DE BORDES DE CALLES DE RODAJE Y DE PROTECCIÓN
- CIRCUITO SECUNDARIO LUCES DE BARRAS DE PARADA
- CIRCUITO SECUNDARIO LUCES DE ZONA TOMA DE CONTACTO (TDZ)
- CIRCUITO SECUNDARIO LUCES DE UMBRAL DE PISTA (CABECERA 02)
- CIRCUITO SECUNDARIO LUCES DE UMBRAL DE PISTA (CABECERA 20)
- CIRCUITO SECUNDARIO LUCES DE SISTEMAS P.A.P.I.
- CIRCUITO SECUNDARIO LUCES DE CALLE DE SALIDA RÁPIDA (RETIL)
- CIRCUITO SECUNDARIO LUCES DE BORDES DE PISTA, DE EJES DE DÁRSENAS DE VIRAJE, DE BORDES DE DÁRSENAS DE VIRAJE, DE EXTREMOS DE PISTA Y DE INDICADORES DE DIRECCIÓN DEL VIENTO

REFERENCIAS GENERALES:

- BALIZA DE EJE DE PISTA BIDIRECCIONAL EMPOTRADA DE ALTA INTENSIDAD COLOR BLANCO 0º / ROJO 180º A LED - MARCA ADB MODELO TIPO RELIANCE RUNWAY CENTERLINE, L-850A(L), WHITE/RED
- BALIZA DE EJE DE PISTA BIDIRECCIONAL EMPOTRADA DE ALTA INTENSIDAD COLOR BLANCO 0º / BLANCO 180º A LED - MARCA ADB MODELO TIPO RELIANCE RUNWAY CENTERLINE, L-850A(L), WHITE/WHITE
- BALIZAS (3) DE ZONA DE TOMA DE CONTACTO UNIDIRECCIONAL EMPOTRADA DE ALTA INTENSIDAD COLOR BLANCO 0º A LED - MARCA ADB MODELO TIPO RELIANCE RUNWAY TOUCHDOWN ZONE, L-850B(L), WHITE
- BALIZA DE BORDE DE PISTA OMNIDIRECCIONAL ELEVADA DE ALTA INTENSIDAD COLOR BLANCO 0º / BLANCO 180º A LED - MARCA ADB MODELO TIPO RELIANCE L-861-SE(L)
- BALIZA DE BORDE DE PISTA BIDIRECCIONAL ELEVADA DE ALTA INTENSIDAD COLOR BLANCO 0º / AMARILLO 180º A LED - MARCA ADB MODELO TIPO RELIANCE RUNWAY EDGE L-861SE(L) - BIDIRECTIONAL SIN CALENTADOR
- BALIZA DE BORDE DE PISTA BIDIRECCIONAL EMPOTRADA DE ALTA INTENSIDAD COLOR BLANCO 0º / AMBAR 180º A LED - MARCA ADB MODELO TIPO RUNWAY EDGE, L-850C(L), WHITE/YELLOW
- BALIZA DE BORDE DE PISTA BIDIRECCIONAL EMPOTRADA DE ALTA INTENSIDAD COLOR BLANCO 0º / BLANCO 180º A LED - MARCA ADB MODELO TIPO RUNWAY EDGE, L-850C(L), WHITE/WHITE
- BALIZA DE EJE DE RODAJE BIIDIRECCIONAL EMPOTRADA DE ALTA INTENSIDAD COLOR VERDE 0º A LED - MARCA ADB MODELO TIPO RELIANCE TAXIWAY CENTERLINE, YELLOW/F-GREEN L-852 C/D
- BALIZA DE BORDES DE RODAJES Y DE PLATAFORMAS OMNIDIRECCIONAL ELEVADA DE ALTA INTENSIDAD COLOR AZUL A LED - MODELO TIPO RELIANCE TAXIWAY EDGE ELEVATED, L-861T(L)
- BALIZA DE EJE DE RODAJE BIDIRECCIONAL EMPOTRADA DE ALTA INTENSIDAD COLOR VERDE 0º / VERDE 180º A LED - MARCA ADB MODELO TIPO RELIANCE TWY CENTERLINE , F-GREEN/F-GREEN L-852 C/D
- BALIZA DE BARRA DE PARADA UNIDIRECCIONAL EMPOTRADA DE ALTA INTENSIDAD COLOR ROJO 0º. BALIZAS EXISTENTES. TIPO L-852S(L)
- BALIZA DE SALIDA RÁPIDA UNIDIRECCIONAL EMPOTRADA DE ALTA INTENSIDAD COLOR AMARILLO 0º A LED - MARCA ADB MODELO TIPO RELIANCE Runway RETIL, Yellow L-850 B (L)
- JUEGO DE BALIZAS (2) DE PROTECCIÓN DE PISTA UNIDIRECCIONAL ELEVADA DE ALTA INTENSIDAD COLOR AMARILLO 0º A LED - EXISTENTE
- BALIZA DE P.A.P.I. UNIDIRECCIONAL ELEVADA DE ALTA INTENSIDAD A LED - MARCA ADB MODELO TIPO PAPI-SC. L-880 (4-BOX) TIPO B
- LUZ DE EJE INDICADOR DE VIENTO OMNIDIRECCIONAL ELEVADA DE ALTA INTENSIDAD A LED - MARCA ADB MODELO TIPO L806 WIND DIRECTION INDICATOR
- BALIZA DE UMBRAL DE PISTA UNIDIRECCIONAL ELEVADA DE ALTA INTENSIDAD COLOR VERDE 0º A LED - MARCA ADB MODELO L-862E(L) GREEN ELEVADA
- BALIZA DE EXTREMO DE PISTA UNIDIRECCIONAL ELEVADA DE ALTA INTENSIDAD COLOR ROJO 0º A LED - MARCA ADB MODELO L-862E(L) RED ELEVADA
- BALIZA DE EJE DE VIRAJE UNIDIRECCIONAL EMPOTRADA DE ALTA INTENSIDAD COLOR VERDE 0º A LED - MARCA ADB MODELO TIPO TAXIWAY CENTERLINE WIDE, F-GREEN L-852 C/D
- FARO DE AERÓDROMO OMNIDIRECCIONAL (YA EXISTENTE)
- FARO DE IDENTIFICACIÓN DE AERÓDROMO MARCA ADB MODELO TIPO L-802A / RBHI - AIRPORT ROTATING BEACON, HIGH-INTENSITY
- BASE L-867 TIPO D DE 16"
- BASE L-867 TIPO D1 DE 12" CON TAPA CIEGA (PARA PASE DOBLE A 180º)

NOTA: LAS BALIZAS DE LAS BARRAS DE PARADA, PROTECCION DE PISTA, BORDE DE PLATAFORMA, BORDE DE RODAJES Y BORDE DE PISTA AZUL SON EXISTENTES Y, DADAS SUS CARACTERISTICAS, NO SERAN REEMPLAZADAS.

REV.	DENOMINACIÓN	FECHA	DIBUJÓ	REVISÓ	APROBÓ
5	PARA APROBACION / INCLUSION DE CONFORME A OBRA DE CABECERA 20	17/05/2023	J.R.	R.D.	R.D.
4	PARA APROBACION / MODIFICACIONES OBS. ORSINA	15/11/2022	A.D.	R.D.	R.D.
3	PARA APROBACIÓN	11/11/2022	A.D.	R.D.	R.D.
2	PARA APROBACIÓN / AGREGADO DE COTAS	08/09/2022	A.D.	R.D.	R.D.
1	PARA APROBACIÓN	26/08/2022	A.D.	R.D.	R.D.

AEROPUERTO INTERNACIONAL ROSARIO	TÍTULO: PLANO DE DETALLES CIRCUITOS CALLE DE RODAJE BRAVO	ESCALA: -	PLANO: 1320 -AIR-PE-290422	HOJA: 1/1

PLANO DE DETALLES
CIRCUITOS PRÓXIMOS A SALA DE MÁQUINAS
BORDES DE PLATAFORMAS COMERCIAL Y SUR, Y DE CALLE DE RODAJE DELTA
PLANIMETRÍA DE BALIZAMIENTO
AEROPUERTO INTERNACIONAL ROSARIO
"ISLAS MALVINAS"

NOTA: LAS BALIZAS DE LAS BARRAS DE PARADA, PROTECCION DE PISTA, BORDE DE PLATAFORMA, BORDE DE RODAJES Y BORDE DE PISTA AZUL SON EXISTENTES Y, DADAS SUS CARACTERISTICAS, NO SERAN REEMPLAZADAS.

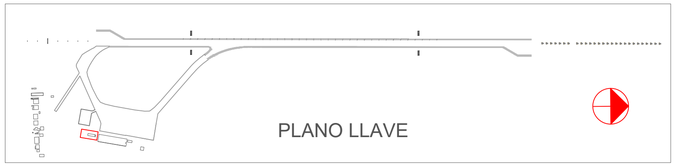

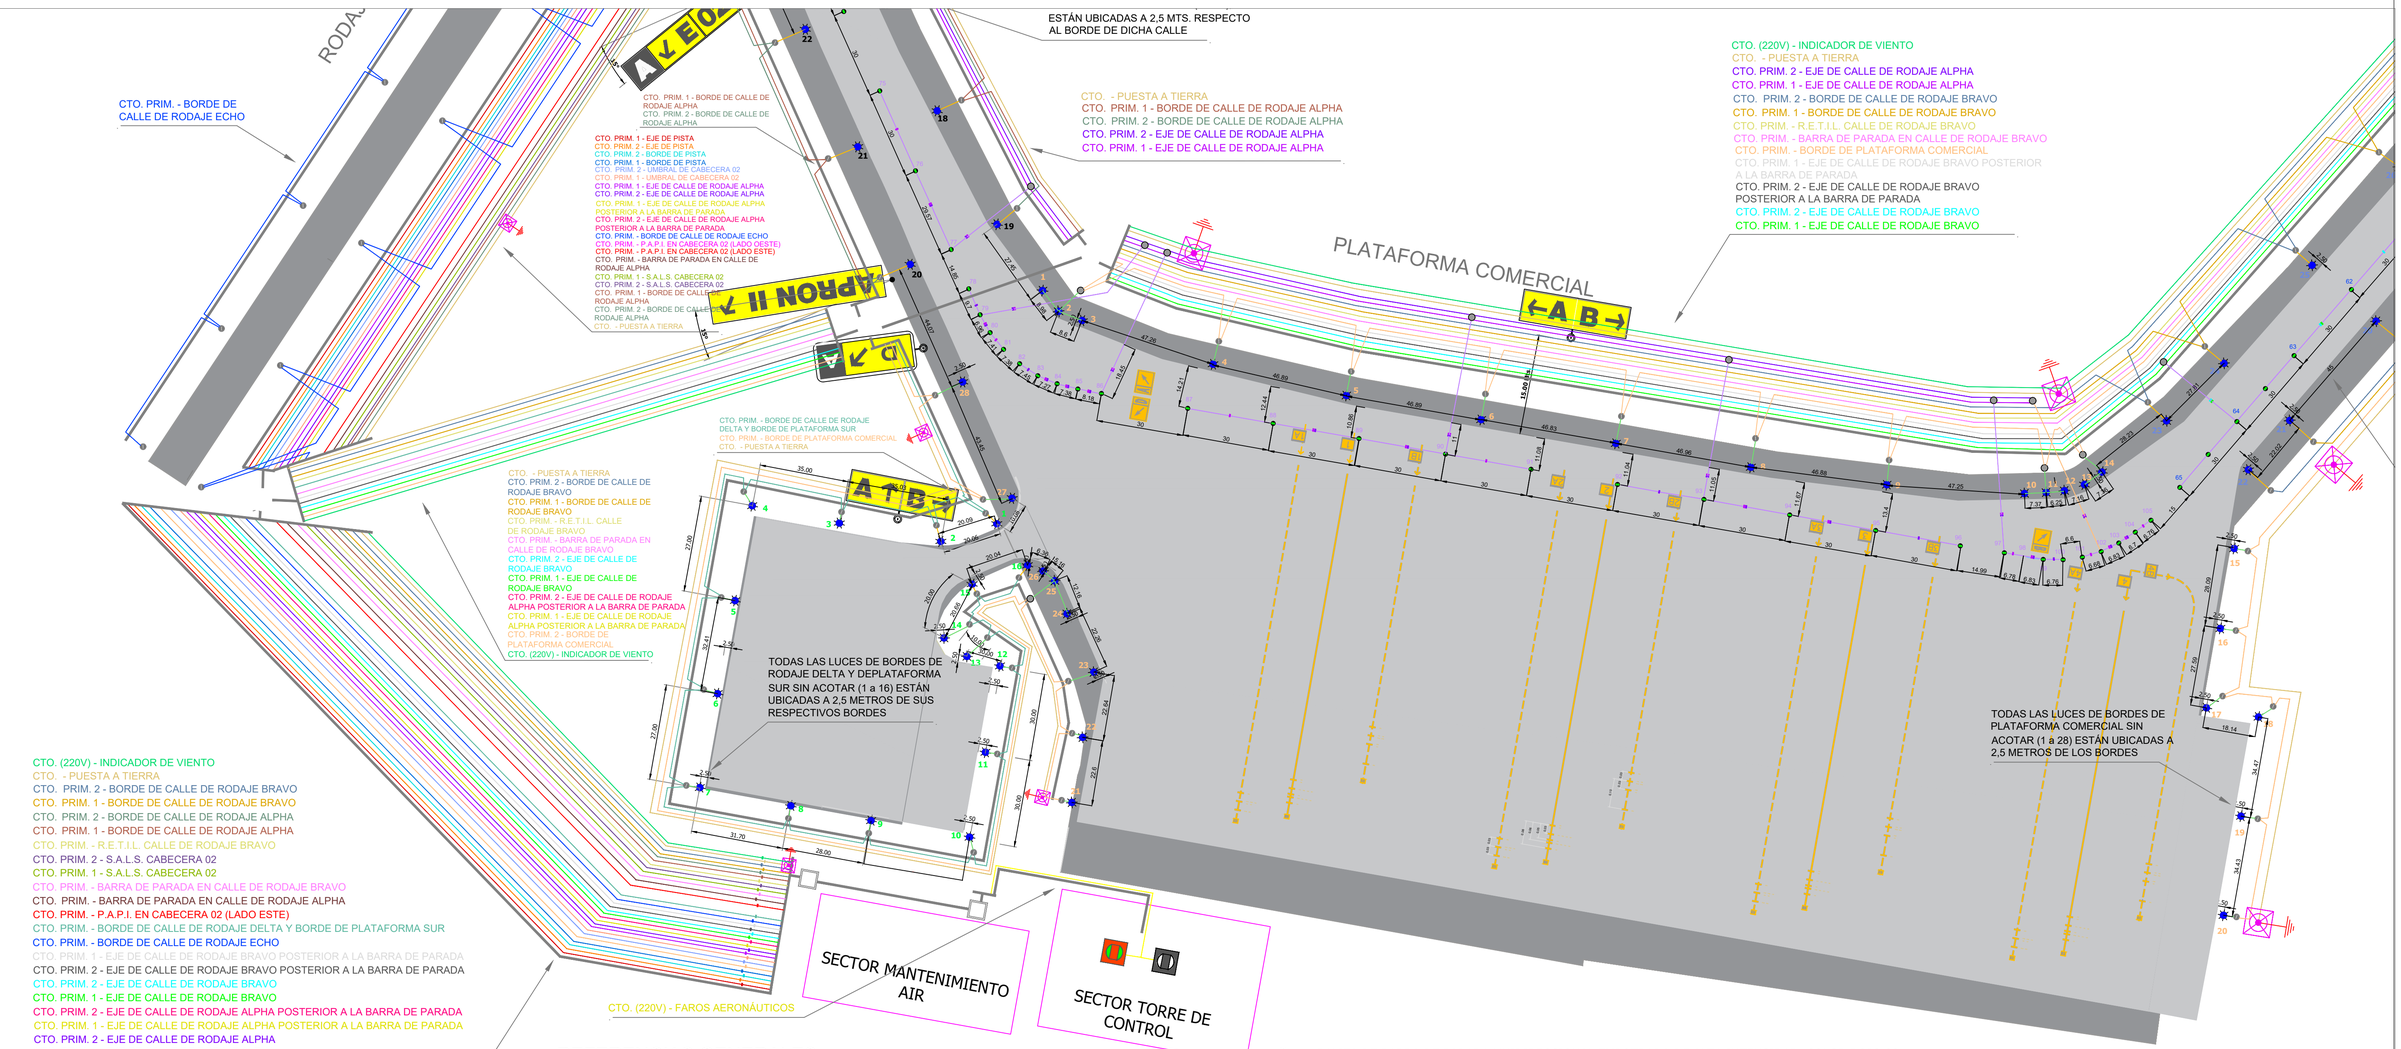

REFERENCIAS GENERALES:

- BALIZA DE EJE DE PISTA BIDIRECCIONAL EMPOTRADA DE ALTA INTENSIDAD COLOR BLANCO 0º / ROJO 180º A LED - MARCA ADB MODELO TIPO RELIANCE RUNWAY CENTERLINE, L-850A(L), WHITE/RED
- BALIZA DE EJE DE PISTA BIDIRECCIONAL EMPOTRADA DE ALTA INTENSIDAD COLOR BLANCO 0º / BLANCO 180º A LED - MARCA ADB MODELO TIPO RELIANCE RUNWAY CENTERLINE, L-850A(L), WHITE/WHITE
- BALIZAS (3) DE ZONA DE TOMA DE CONTACTO UNIDIRECCIONAL EMPOTRADA DE ALTA INTENSIDAD COLOR BLANCO 0º A LED - MARCA ADB MODELO TIPO RELIANCE RUNWAY TOUCHDOWN ZONE, L-850B(L), WHITE
- BALIZA DE BORDE DE PISTA OMNIDIRECCIONAL ELEVADA DE ALTA INTENSIDAD COLOR BLANCO 0º / BLANCO 180º A LED - MARCA ADB MODELO TIPO RELIANCE L-861-SE(L)
- BALIZA DE BORDE DE PISTA BIDIRECCIONAL ELEVADA DE ALTA INTENSIDAD COLOR BLANCO 0º / AMARILLO 180º A LED - MARCA ADB MODELO TIPO RELIANCE RUNWAY EDGE L-861SE(L) - BIDIRECTIONAL SIN CALENTADOR
- BALIZA DE BORDE DE PISTA BIDIRECCIONAL EMPOTRADA DE ALTA INTENSIDAD COLOR BLANCO 0º / AMBAR 180º A LED - MARCA ADB MODELO TIPO RUNWAY EDGE, L-850C(L), WHITE/YELLOW
- BALIZA DE BORDE DE PISTA BIDIRECCIONAL EMPOTRADA DE ALTA INTENSIDAD COLOR BLANCO 0º / BLANCO 180º A LED - MARCA ADB MODELO TIPO RUNWAY EDGE, L-850C(L), WHITE/WHITE
- BALIZA DE EJE DE RODAJE BIIDIRECCIONAL EMPOTRADA DE ALTA INTENSIDAD COLOR VERDE 0º A LED - MARCA ADB MODELO TIPO RELIANCE TAXIWAY CENTERLINE, YELLOW/F-GREEN L-852 C/D
- BALIZA DE BORDES DE RODAJES Y DE PLATAFORMAS OMNIDIRECCIONAL ELEVADA DE ALTA INTENSIDAD COLOR AZUL A LED - MODELO TIPO RELIANCE TAXIWAY EDGE ELEVATED, L-861T(L)
- BALIZA DE EJE DE RODAJE BIDIRECCIONAL EMPOTRADA DE ALTA INTENSIDAD COLOR VERDE 0º / VERDE 180º A LED - MARCA ADB MODELO TIPO RELIANCE TWY CENTERLINE , F-GREEN/F-GREEN L-852 C/D
- BALIZA DE BARRA DE PARADA UNIDIRECCIONAL EMPOTRADA DE ALTA INTENSIDAD COLOR ROJO 0º. BALIZAS EXISTENTES. TIPO L-852S(L)
- BALIZA DE SALIDA RÁPIDA UNIDIRECCIONAL EMPOTRADA DE ALTA INTENSIDAD COLOR AMARILLO 0º A LED - MARCA ADB MODELO TIPO RELIANCE Runway RETIL, Yellow L-850 B (L)
- JUEGO DE BALIZAS (2) DE PROTECCIÓN DE PISTA UNIDIRECCIONAL ELEVADA DE ALTA INTENSIDAD COLOR AMARILLO 0º A LED - EXISTENTE
- BALIZA DE P.A.P.I. UNIDIRECCIONAL ELEVADA DE ALTA INTENSIDAD A LED - MARCA ADB MODELO TIPO PAPI-SC. L-880 (4-BOX) TIPO B
- LUZ DE EJE INDICADOR DE VIENTO OMNIDIRECCIONAL ELEVADA DE ALTA INTENSIDAD A LED - MARCA ADB MODELO TIPO L806 WIND DIRECTION INDICATOR
- BALIZA DE UMBRAL DE PISTA UNIDIRECCIONAL ELEVADA DE ALTA INTENSIDAD COLOR VERDE 0º A LED - MARCA ADB MODELO L-862E(L) GREEN ELEVADA
- BALIZA DE EXTREMO DE PISTA UNIDIRECCIONAL ELEVADA DE ALTA INTENSIDAD COLOR ROJO 0º A LED - MARCA ADB MODELO L-862E(L) RED ELEVADA
- BALIZA DE EJE DE VIRAJE UNIDIRECCIONAL EMPOTRADA DE ALTA INTENSIDAD COLOR VERDE 0º A LED - MARCA ADB MODELO TIPO TAXIWAY CENTERLINE WIDE, F-GREEN L-852 C/D
- FARO DE AERÓDROMO OMNIDIRECCIONAL (YA EXISTENTE)
- FARO DE IDENTIFICACIÓN DE AERÓDROMO MARCA ADB MODELO TIPO L-802A / RBHI - AIRPORT ROTATING BEACON. HIGH-INTENSITY
- BASE L-867 TIPO D DE 16"
- BASE L-867 TIPO D1 DE 12" CON TAPA CIEGA (PARA PASE DOBLE A 180º)

REFERENCIAS CIRCUITOS SECUNDARIOS (ACOMETIDAS A BALIZAS):

- CIRCUITO SECUNDARIO LUCES EJE DE PISTA
- CIRCUITO SECUNDARIO LUCES DE EJE DE CALLES DE RODAJE
- CIRCUITO SECUNDARIO LUCES DE BORDES DE CALLES DE RODAJE Y DE PROTECCIÓN
- CIRCUITO SECUNDARIO LUCES DE BARRAS DE PARADA
- CIRCUITO SECUNDARIO LUCES DE ZONA TOMA DE CONTACTO (TDZ)
- CIRCUITO SECUNDARIO LUCES DE UMBRAL DE PISTA (CABECERA 02)
- CIRCUITO SECUNDARIO LUCES DE UMBRAL DE PISTA (CABECERA 20) **-NO FORMA PARTE DE ESTE PROYECTO-**
- CIRCUITO SECUNDARIO LUCES DE SISTEMAS P.A.P.I.
- CIRCUITO SECUNDARIO LUCES DE CALLE DE SALIDA RÁPIDA (RETIL)
- CIRCUITO SECUNDARIO LUCES DE BORDES DE PISTA, DE EJES DE DÁRSENAS DE VIRAJE, DE BORDES DE DÁRSENAS DE VIRAJE, DE EXTREMOS DE PISTA Y DE INDICADORES DE DIRECCIÓN DEL VIENTO

REV	FECHA	DESCRIPCIÓN	ELABORÓ
00	06/06/2023	VERSIÓN INICIAL	RD

AEROPUERTO INTERNACIONAL ROSARIO ISLAS MALVINAS

AEROPUERTO INTERNACIONAL ROSARIO "ISLAS MALVINAS"

Rehabilitación Integral Pista 02-20
Balizamiento // CAT III

PLANO DE DETALLES
CIRCUITOS PRÓXIMOS A SALA DE MÁQUINAS

LÁMINA: 1400-AIR-PE-290422

ELABORÓ Y REVISÓ:	CONTROLÓ Y APROBÓ:	APROBÓ Y ELEVÓ:	APROBÓ:
ING.ROBERTO DADATTO	ING.NICOLAS PONCINO	ING.NICOLAS PONCINO	VER PLANO

ESCALA: 1:1000

IF-2025-25256416-APN-GPAAORSNA

Provincia de Santa Fe

República Argentina - Poder Ejecutivo Nacional
AÑO DE LA RECONSTRUCCIÓN DE LA NACIÓN ARGENTINA

Hoja Adicional de Firmas
Informe gráfico

Número: IF-2025-25256416-APN-GPA#ORSNA

CIUDAD DE BUENOS AIRES
Martes 11 de Marzo de 2025

Referencia: PLANIMETRIA DE BALIZAMIENTO Y CIRCUITOS

El documento fue importado por el sistema GEDO con un total de 13 pagina/s.

Digitally signed by GESTION DOCUMENTAL ELECTRONICA - GDE
Date: 2025.03.11 16:05:10 -03:00

Ramón Vallejos
Inspector administrativo
Gerencia de Planificación Aeroportuaria
Organismo Regulador del Sistema Nacional de Aeropuertos

Digitally signed by GESTION DOCUMENTAL ELECTRONICA - GDE
Date: 2025.03.11 16:05:13 -03:00